

NEUBAU FLN IN GQ-STUMMEL_BESTAND

M 1:25

Schnitt E'-E'

BLOCK 051 nur Prinzipdarstellung (Lage THE neu 1,75m südlich ab Achse)
 BLOCK 122
 BLOCK 194

Legende

- Bestand
- Abbruch
- Neubau
- Entwässerung Bestand
- Entwässerung Neubau
- Löschwasser
- Lichtraumprofil
- Einbauten BuS Bestand Abbruch durch AN-BuS
- Einbauten BuS, nicht Teil dieses Auftrags, Darstellung informativ.
- Nachträglicher Tunnelausbruch

Abkürzungsverzeichnis:

- ASN ...Abstellnische
- BG ...Betriebsgebäude
- LÖWA ...Löschwasserleitung
- OBW ...Offene Bauweise
- THE ...Tunnelhauptentwässerung
- * ...Höhen mit dieser Markierung beziehen sich auf den jeweiligen Fahrbahnrand


Anmerkungen:

Die dargestellten Maße im Bestand wurden aus den Bestandsplänen entnommen - es sind die Naturmaße zu nehmen. Bei den Betonfestigkeitsangaben gem. Bestandsplan ist keine Nachhärtung berücksichtigt.

M 1 : 25



Zugehörige Pläne:
 6150-6152

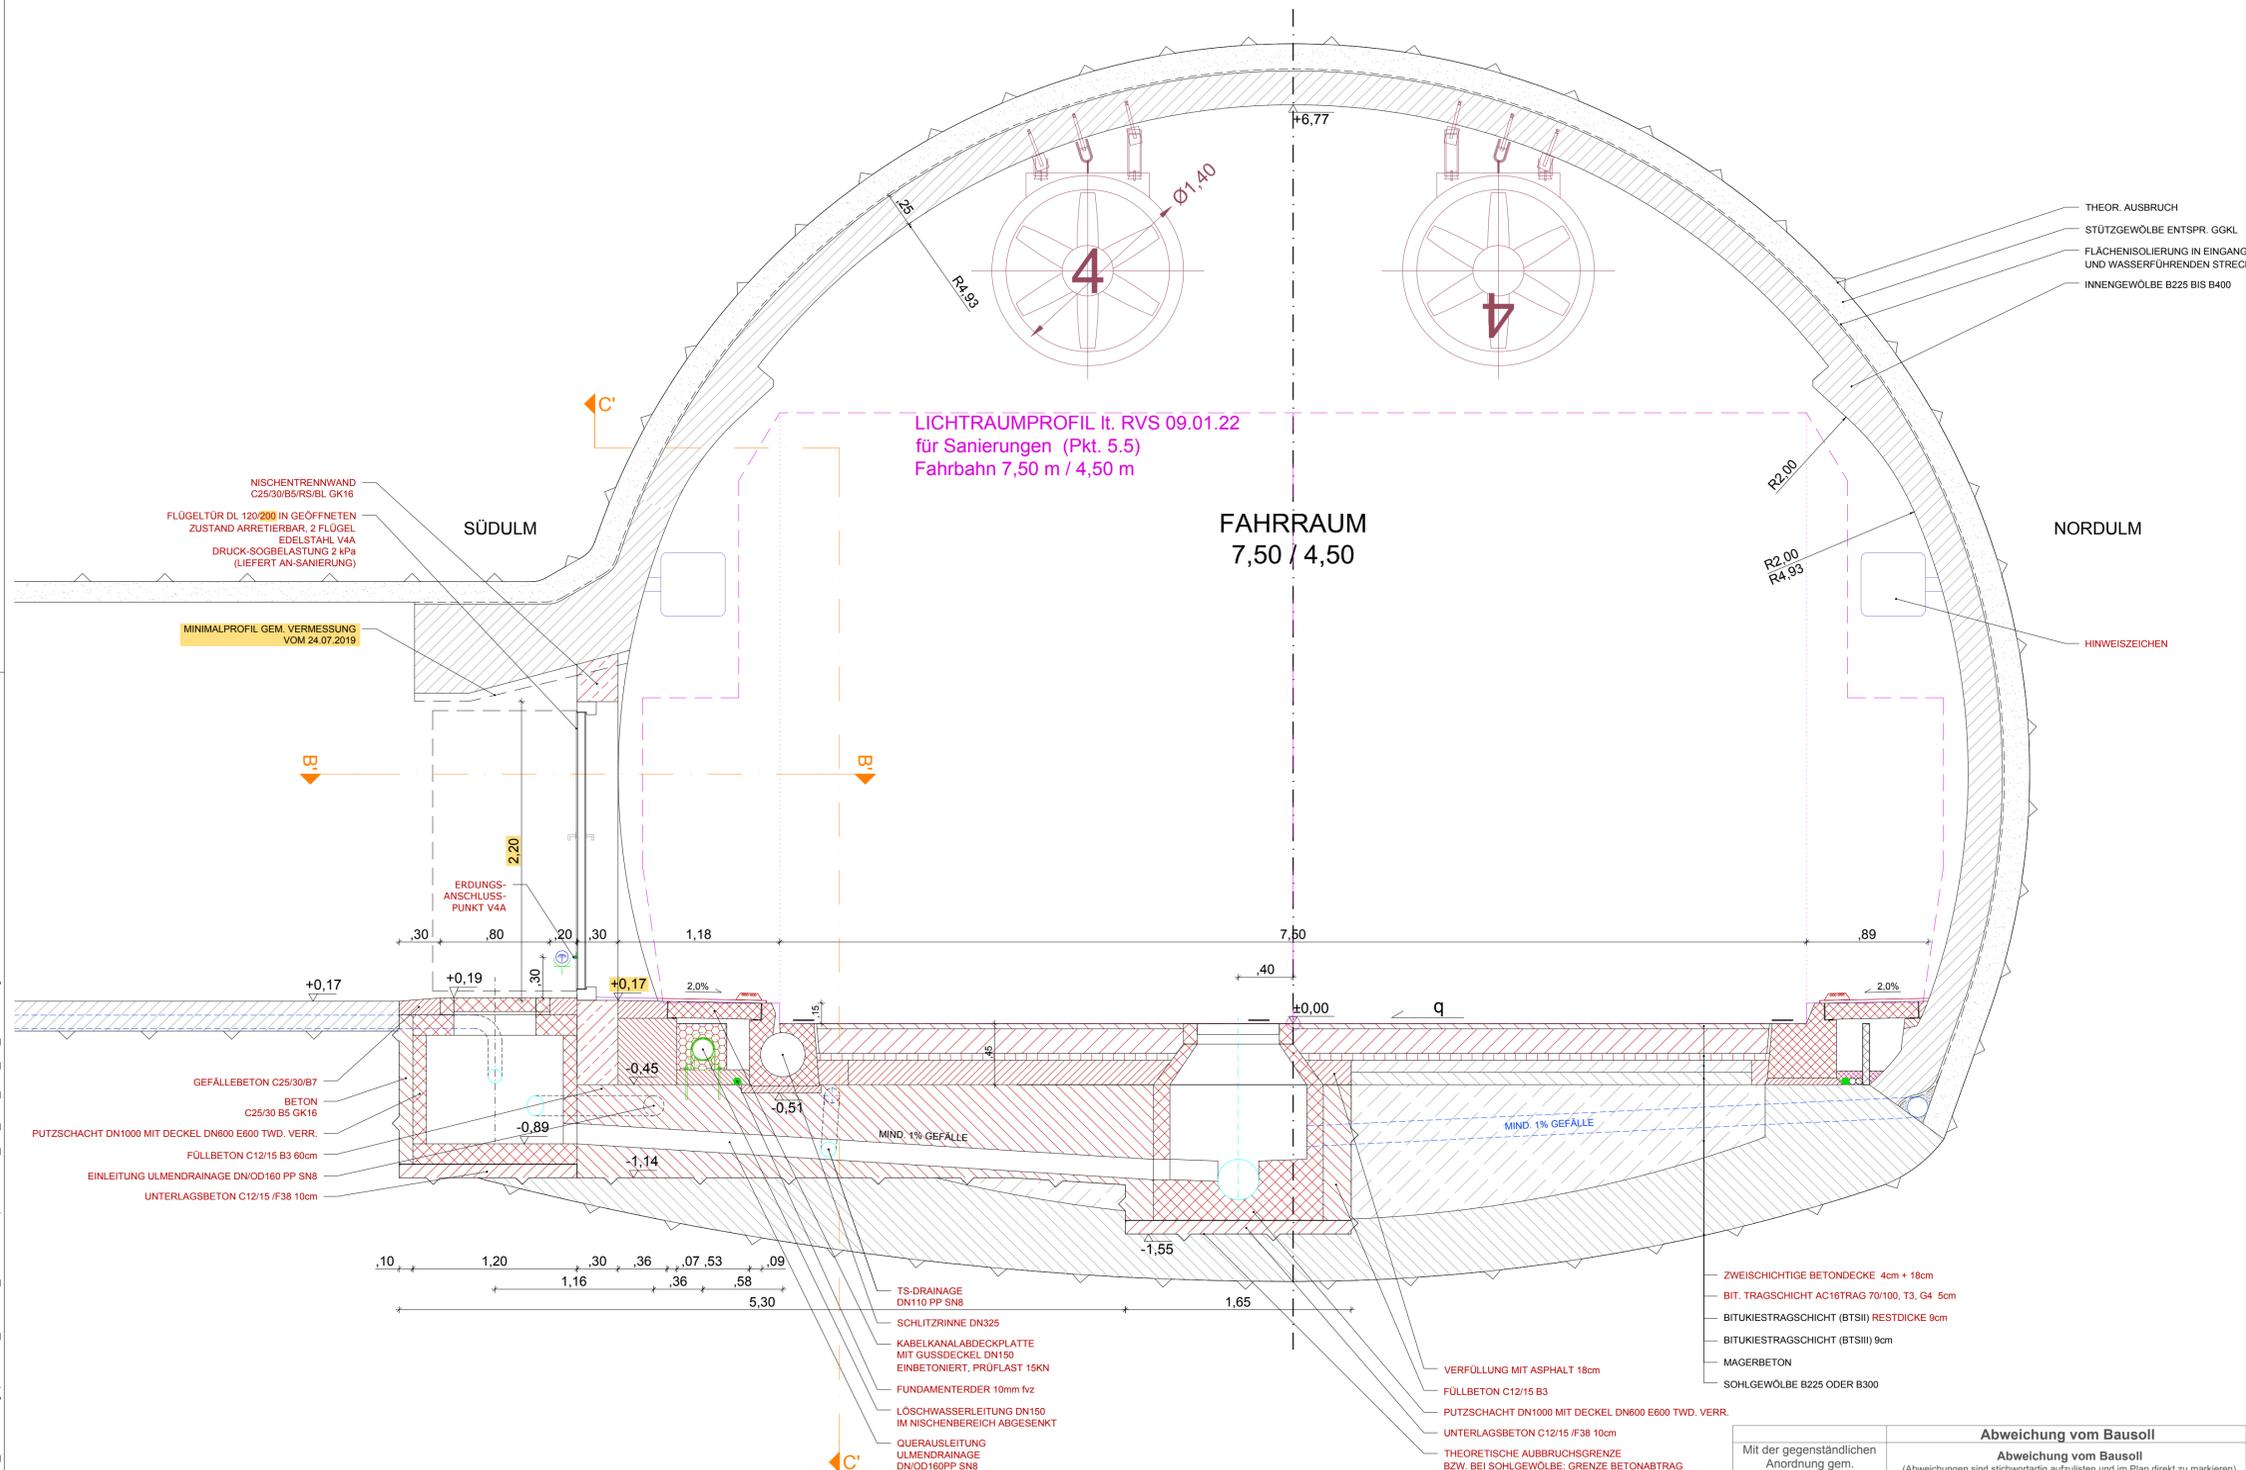

Die gesamte mechanische Ausrüstung der FLN (Türen, Verblendung, Gitterrost,...), Löschzubehör sowie die LÖWA-Ausrüstung ist durch den AN-Sanierung zu liefern.

ASFİNAG BAU MANAGEMENT GMBH im Namen der **ASFİNAG**

S 16 Arlberg Schnellstraße
ASt Zams - ASt Landeck West
 km 00,000 - 05,536

SICHERHEITSAUSBAU PERJENTUNNEL
AUSFÜHRUNG
PERJENTUNNEL 1.RÖHRE P/JTR

INHALT/PLANTITEL

FLN IM BESTAND
NEUBAU FLN IN GQ-STUMMEL_BESTAND

Rev. 02	26.07.2019	02	Anpassung Durchgangslichte UN...
Rev. 01	09.05.2019	01	Bezeichnung Tragsschichtrain...
TECHNISCHE PLANUNG		BERNARD INGENIEUR		ASFİNAG BAU MANAGEMENT GMBH	
<input checked="" type="checkbox"/> FREIGEGEREN <input type="checkbox"/> NICHT FREIGEGEREN <input type="checkbox"/> FREIGEGEREN MIT ANMERKUNGEN		<input checked="" type="checkbox"/> FREIGEGEREN <input type="checkbox"/> NICHT FREIGEGEREN <input type="checkbox"/> FREIGEGEREN MIT ANMERKUNGEN		PROJEKTLEITER Di Loidl Richard	
OBA:		ATIKER:		AUSFÜHRENDE FIRMA:	
GEZEICHNET:		DATUM: 25.02.2019		PLANNUMMER ASFİNAG: 30100371/6153-02-00-416/P/JTR/BI	
GEPRÜFT:		DATUM: 28.02.2019		MASSSTAB: 1:25	
FLÄCHE: 0,594m x 0,900m = 0,534m²		PLANNUMMER / REVISION / VERSION: 6153-02-00		UNTERSCHRIFT PLANER: _____	

MUSTERPLAN

P:\BIA\TIP01\0461120_Ausführungsphase03_Plane01_Arbeitsplan\TIP_RQ_MRN_FLN_FLN_FN_Rev06.dwg