


BESTANDSPLAN PANNENBUCHT GRUNDRISS

PB_04
M 1:100

Dies ist ein Bestandsplan - für Abbruch und
Neubau siehe Plan Nr. 1308 und 1329.

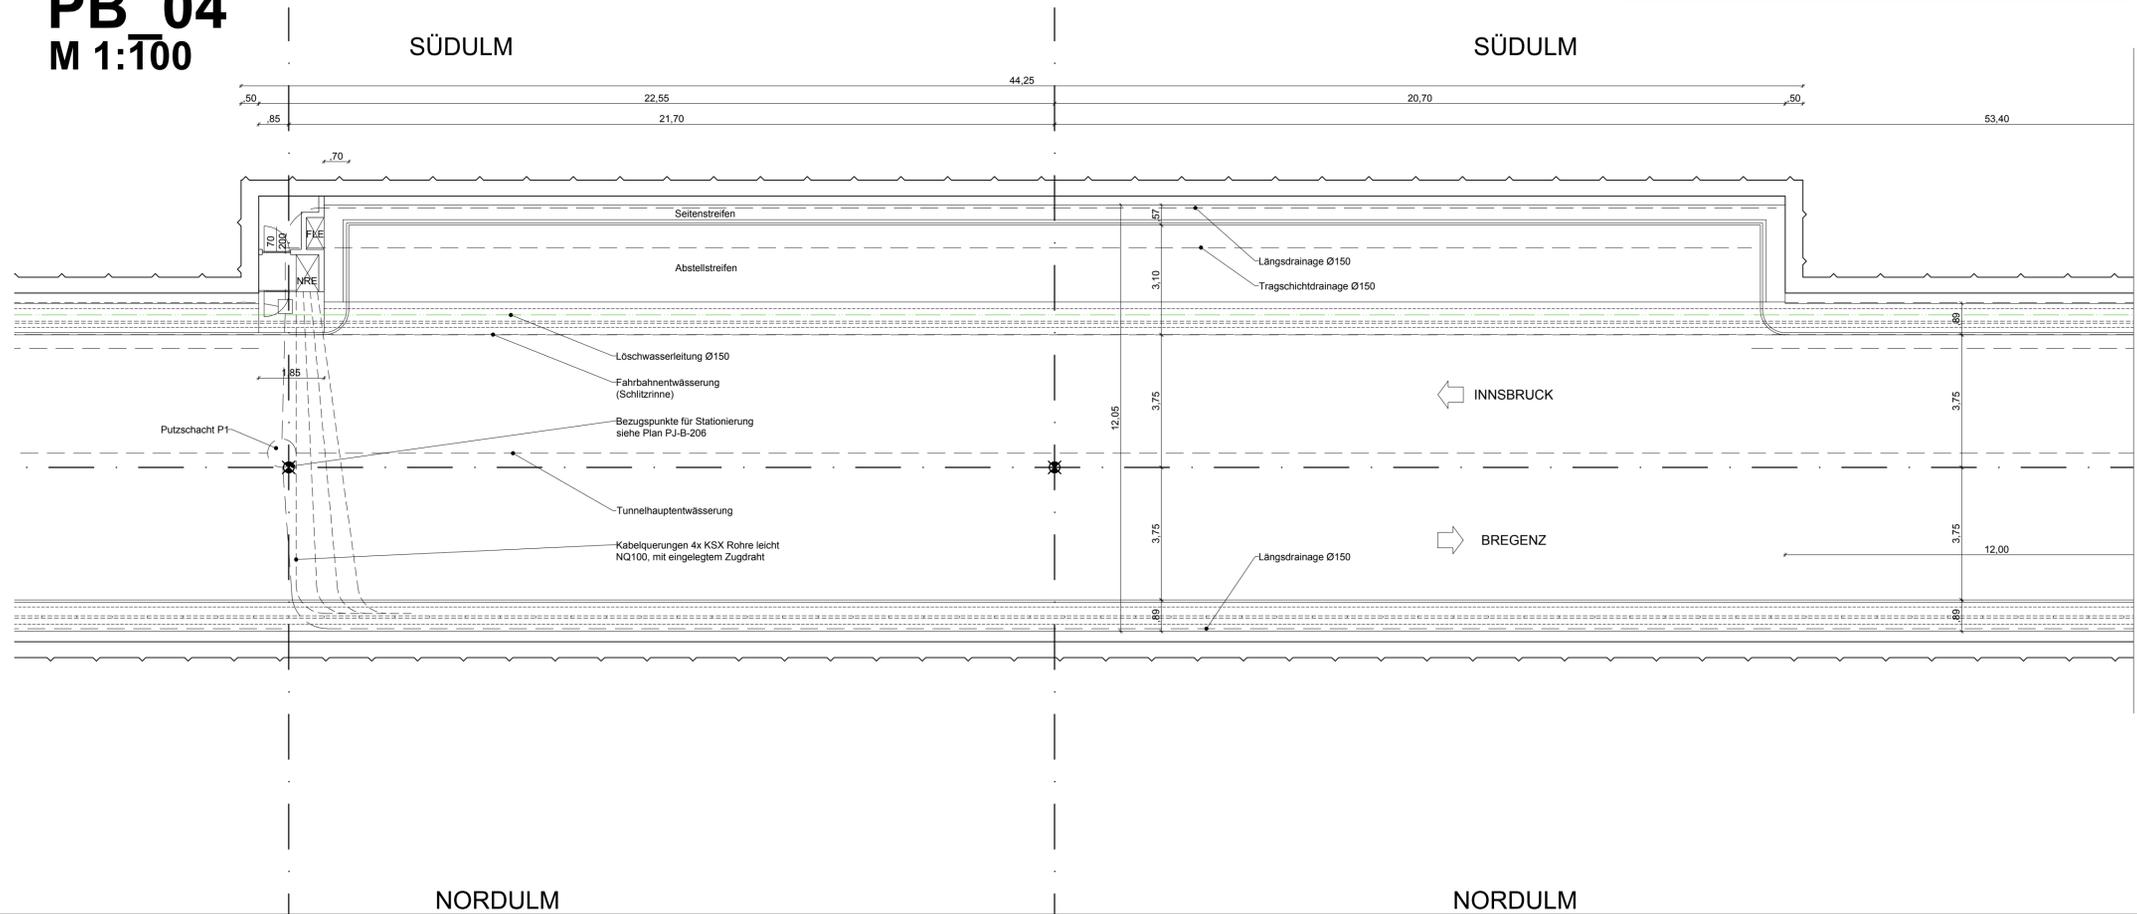

Weiter siehe Grundriss PB_02

- Aus Bestandspläne:
- PJ - B - 201 Okt 1980
 - PJ - B - 211 Mai 1981
 - PJ - B - 212 Jun 1981
 - PJ - B - 46 Apr 1980
 - PJ - B - 135 Jan 1982
 - PJ - B - 208 Okt 1980

Mit der gegenständlichen Anordnung gem. Plannummer	Abweichung vom Bausoll		Abweichung stellt eine Minderkostenforderung dar (ist auszuführen)
	1. Rev. xx	Beschreibung	
30100371/6383-00-00/0-416/PJTR/BI			<input type="checkbox"/> JA <input type="checkbox"/> NEIN
wird vom Bausoll abgewichen			<input type="checkbox"/> JA <input type="checkbox"/> NEIN
☒ NICHT abgewichen			<input type="checkbox"/> JA <input type="checkbox"/> NEIN
Die Freigabe einer wesentlichen Abweichung vom Bausoll kann nur in einer Partnerschaftssitzung erfolgen.			<input type="checkbox"/> JA <input type="checkbox"/> NEIN
			<input type="checkbox"/> JA <input type="checkbox"/> NEIN


Unterschrift Planer: _____ Unterschrift OBA: _____



Zugehörige Pläne:
6308 ...Pannenbucht PB_04, RQ, Grundriss, Bestand + Abbruch und Sanierung
6329 ...Pannenbucht PB_02, RQ, Grundriss, Bestand + Abbruch und Sanierung

BESTANDSPLAN PANNENBUCHT GRUNDRISS

PB_02
M 1:100

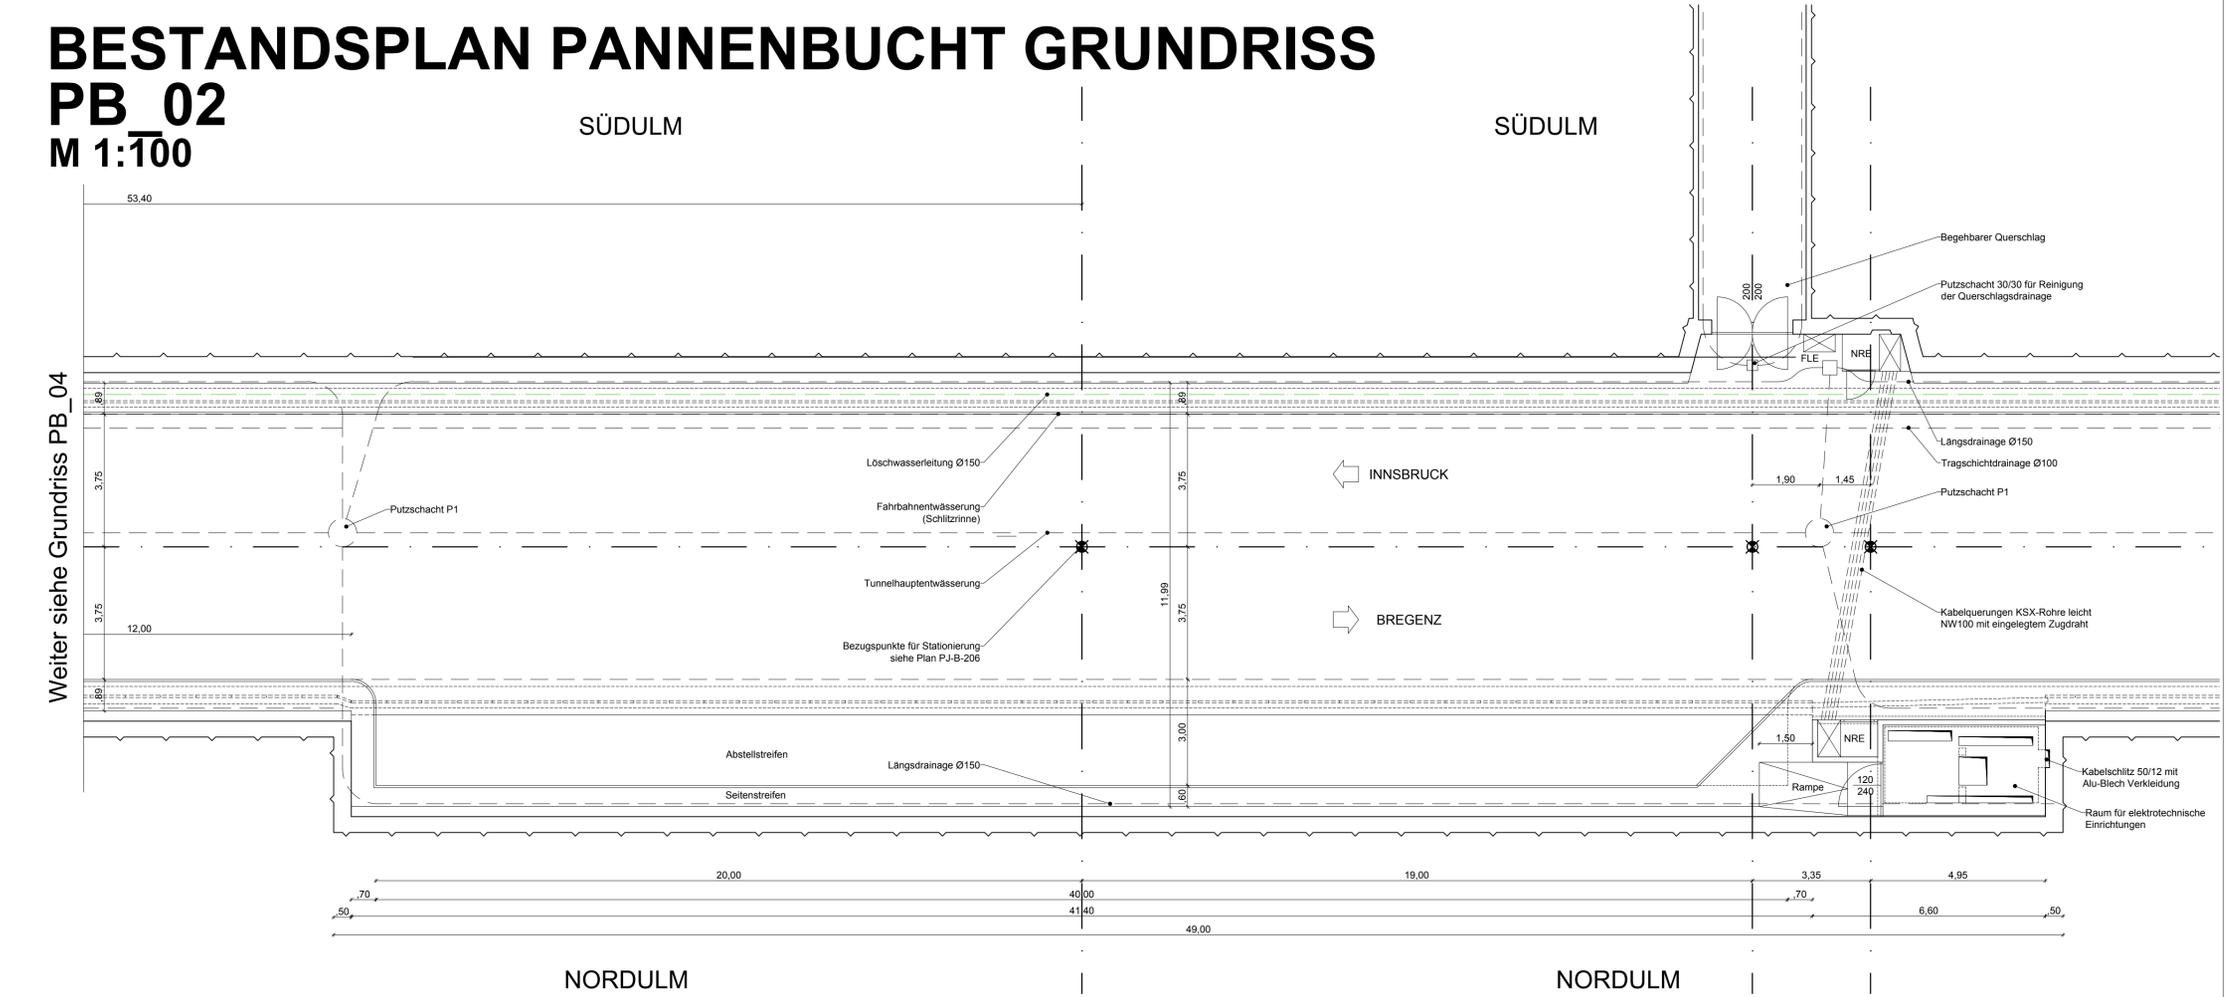

Weiter siehe Grundriss PB_04

ASFINAG BAU MANAGEMENT GMBH
im Namen der



S 16 Arlberg Schnellstraße
ASt Zams - ASt Landeck West
km 00,000 - 05,536

SICHERHEITSAUSBAU PERJENTUNNEL
AUSFÜHRUNG PERJENTUNNEL 1.RÖHRE PJTR

INHALT / PLANTITEL

BESTANDSPLAN PANNENBUCHT GRUNDRISS
PB_02 UND PB_04

ÄNDERUNG	C		
	B		
	A		
TECHNISCHE PLANUNG	OBJEKTLIEGUNG		
<input checked="" type="checkbox"/> FREIGEgeben <input type="checkbox"/> NICHT FREIGEgeben <input type="checkbox"/> FREIGEgeben MIT ANMERKUNGEN	<input checked="" type="checkbox"/> FREIGEgeben <input type="checkbox"/> NICHT FREIGEgeben <input type="checkbox"/> FREIGEgeben MIT ANMERKUNGEN		PROJEKTLIEFERANT DI Leidi Richard
DATUM: 28.05.2019	DATUM: 28.05.2019		
OBA	PROJEKTLIEFERANT	AUSFÜHRENDE FIRMA	
<input checked="" type="checkbox"/> FREIGEgeben <input type="checkbox"/> NICHT FREIGEgeben <input type="checkbox"/> FREIGEgeben MIT ANMERKUNGEN	<input checked="" type="checkbox"/> NICHT ERFORDERLICH <input type="checkbox"/> FREIGEgeben <input type="checkbox"/> FREIGEgeben MIT ANMERKUNGEN	<input checked="" type="checkbox"/> FREIGEgeben <input type="checkbox"/> NICHT FREIGEgeben <input type="checkbox"/> FREIGEgeben MIT ANMERKUNGEN	
DATUM: 28.05.2019	DATUM: 28.05.2019	DATUM: 06.05.2019	
GEZEICHNET: HhA DATUM: 05.11.2018	Plannummer ASFINAG: 30100371/6383-00-00/0-416/PJTR/BI		
GEPROBT: LdB DATUM: 05.11.2018	MASSSTAB	PLANNUMMER / REVISION / VERSION:	
FLÄCHE: 0,594m x 0,841m = 0,50m²	1:25	6383-00-00	

MUSTERPLAN