



GQ-STUMMEL_BESTAND

M 1:25

Schnitt C-C

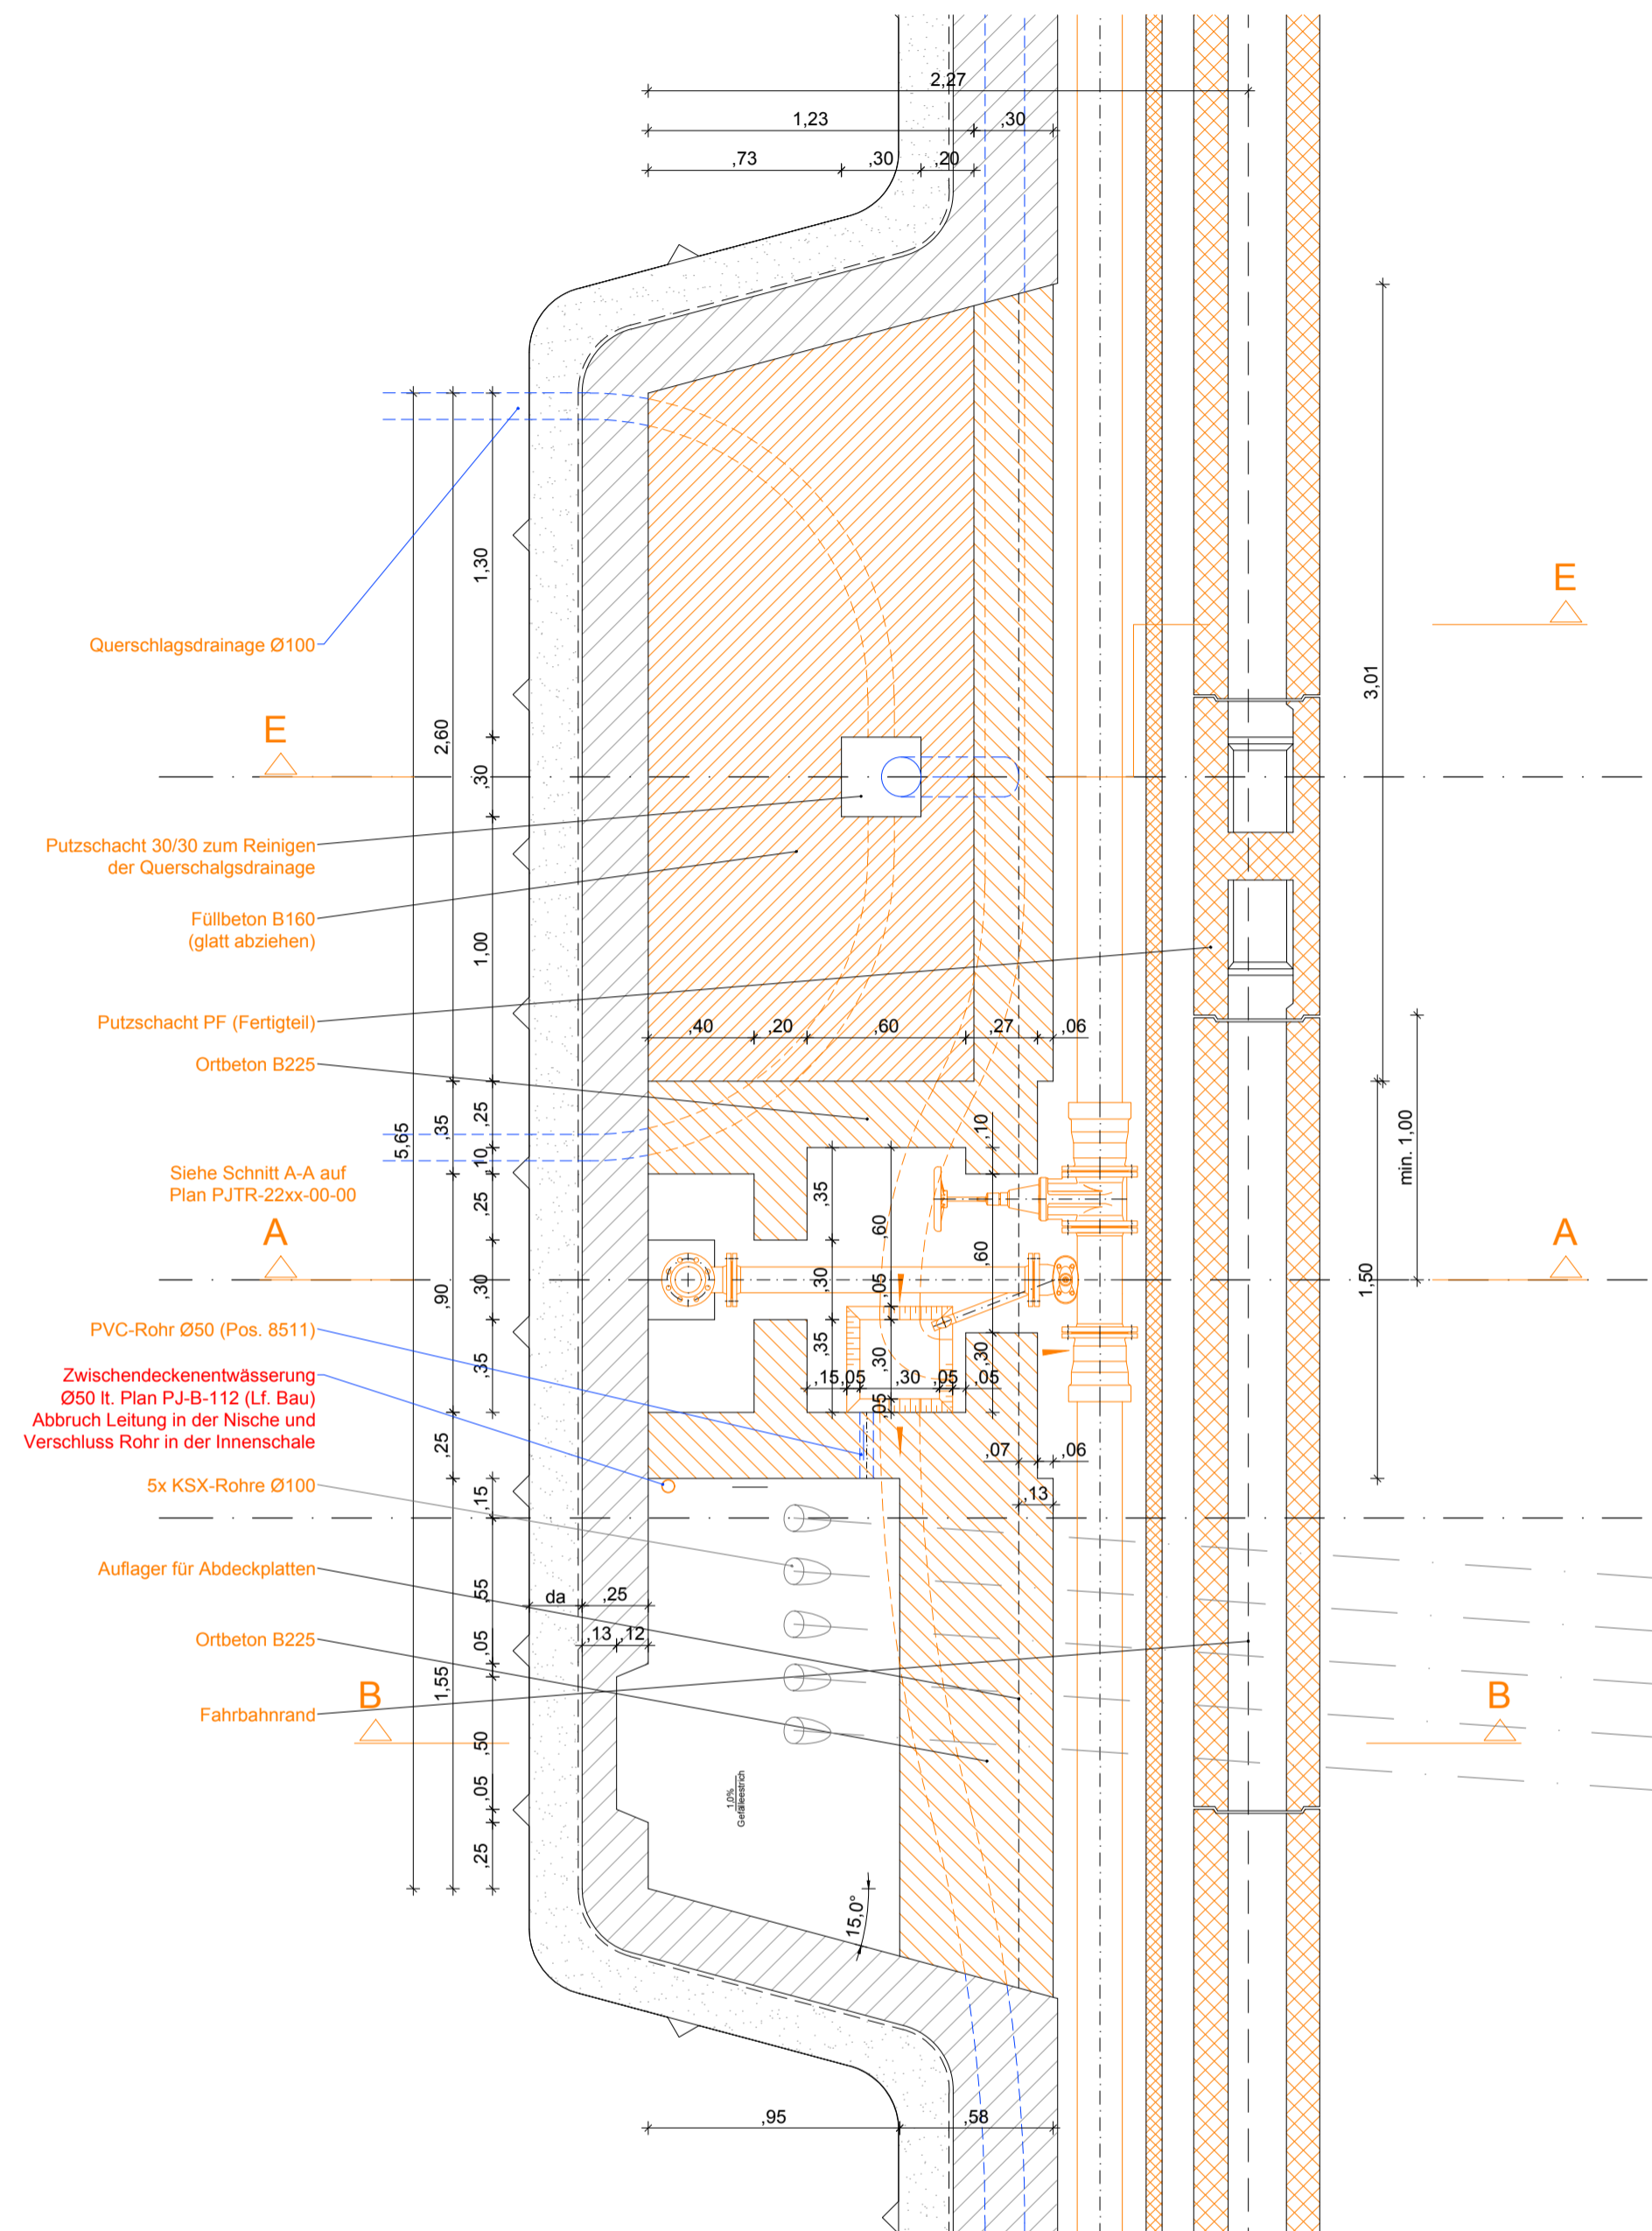

Schnitt D-D

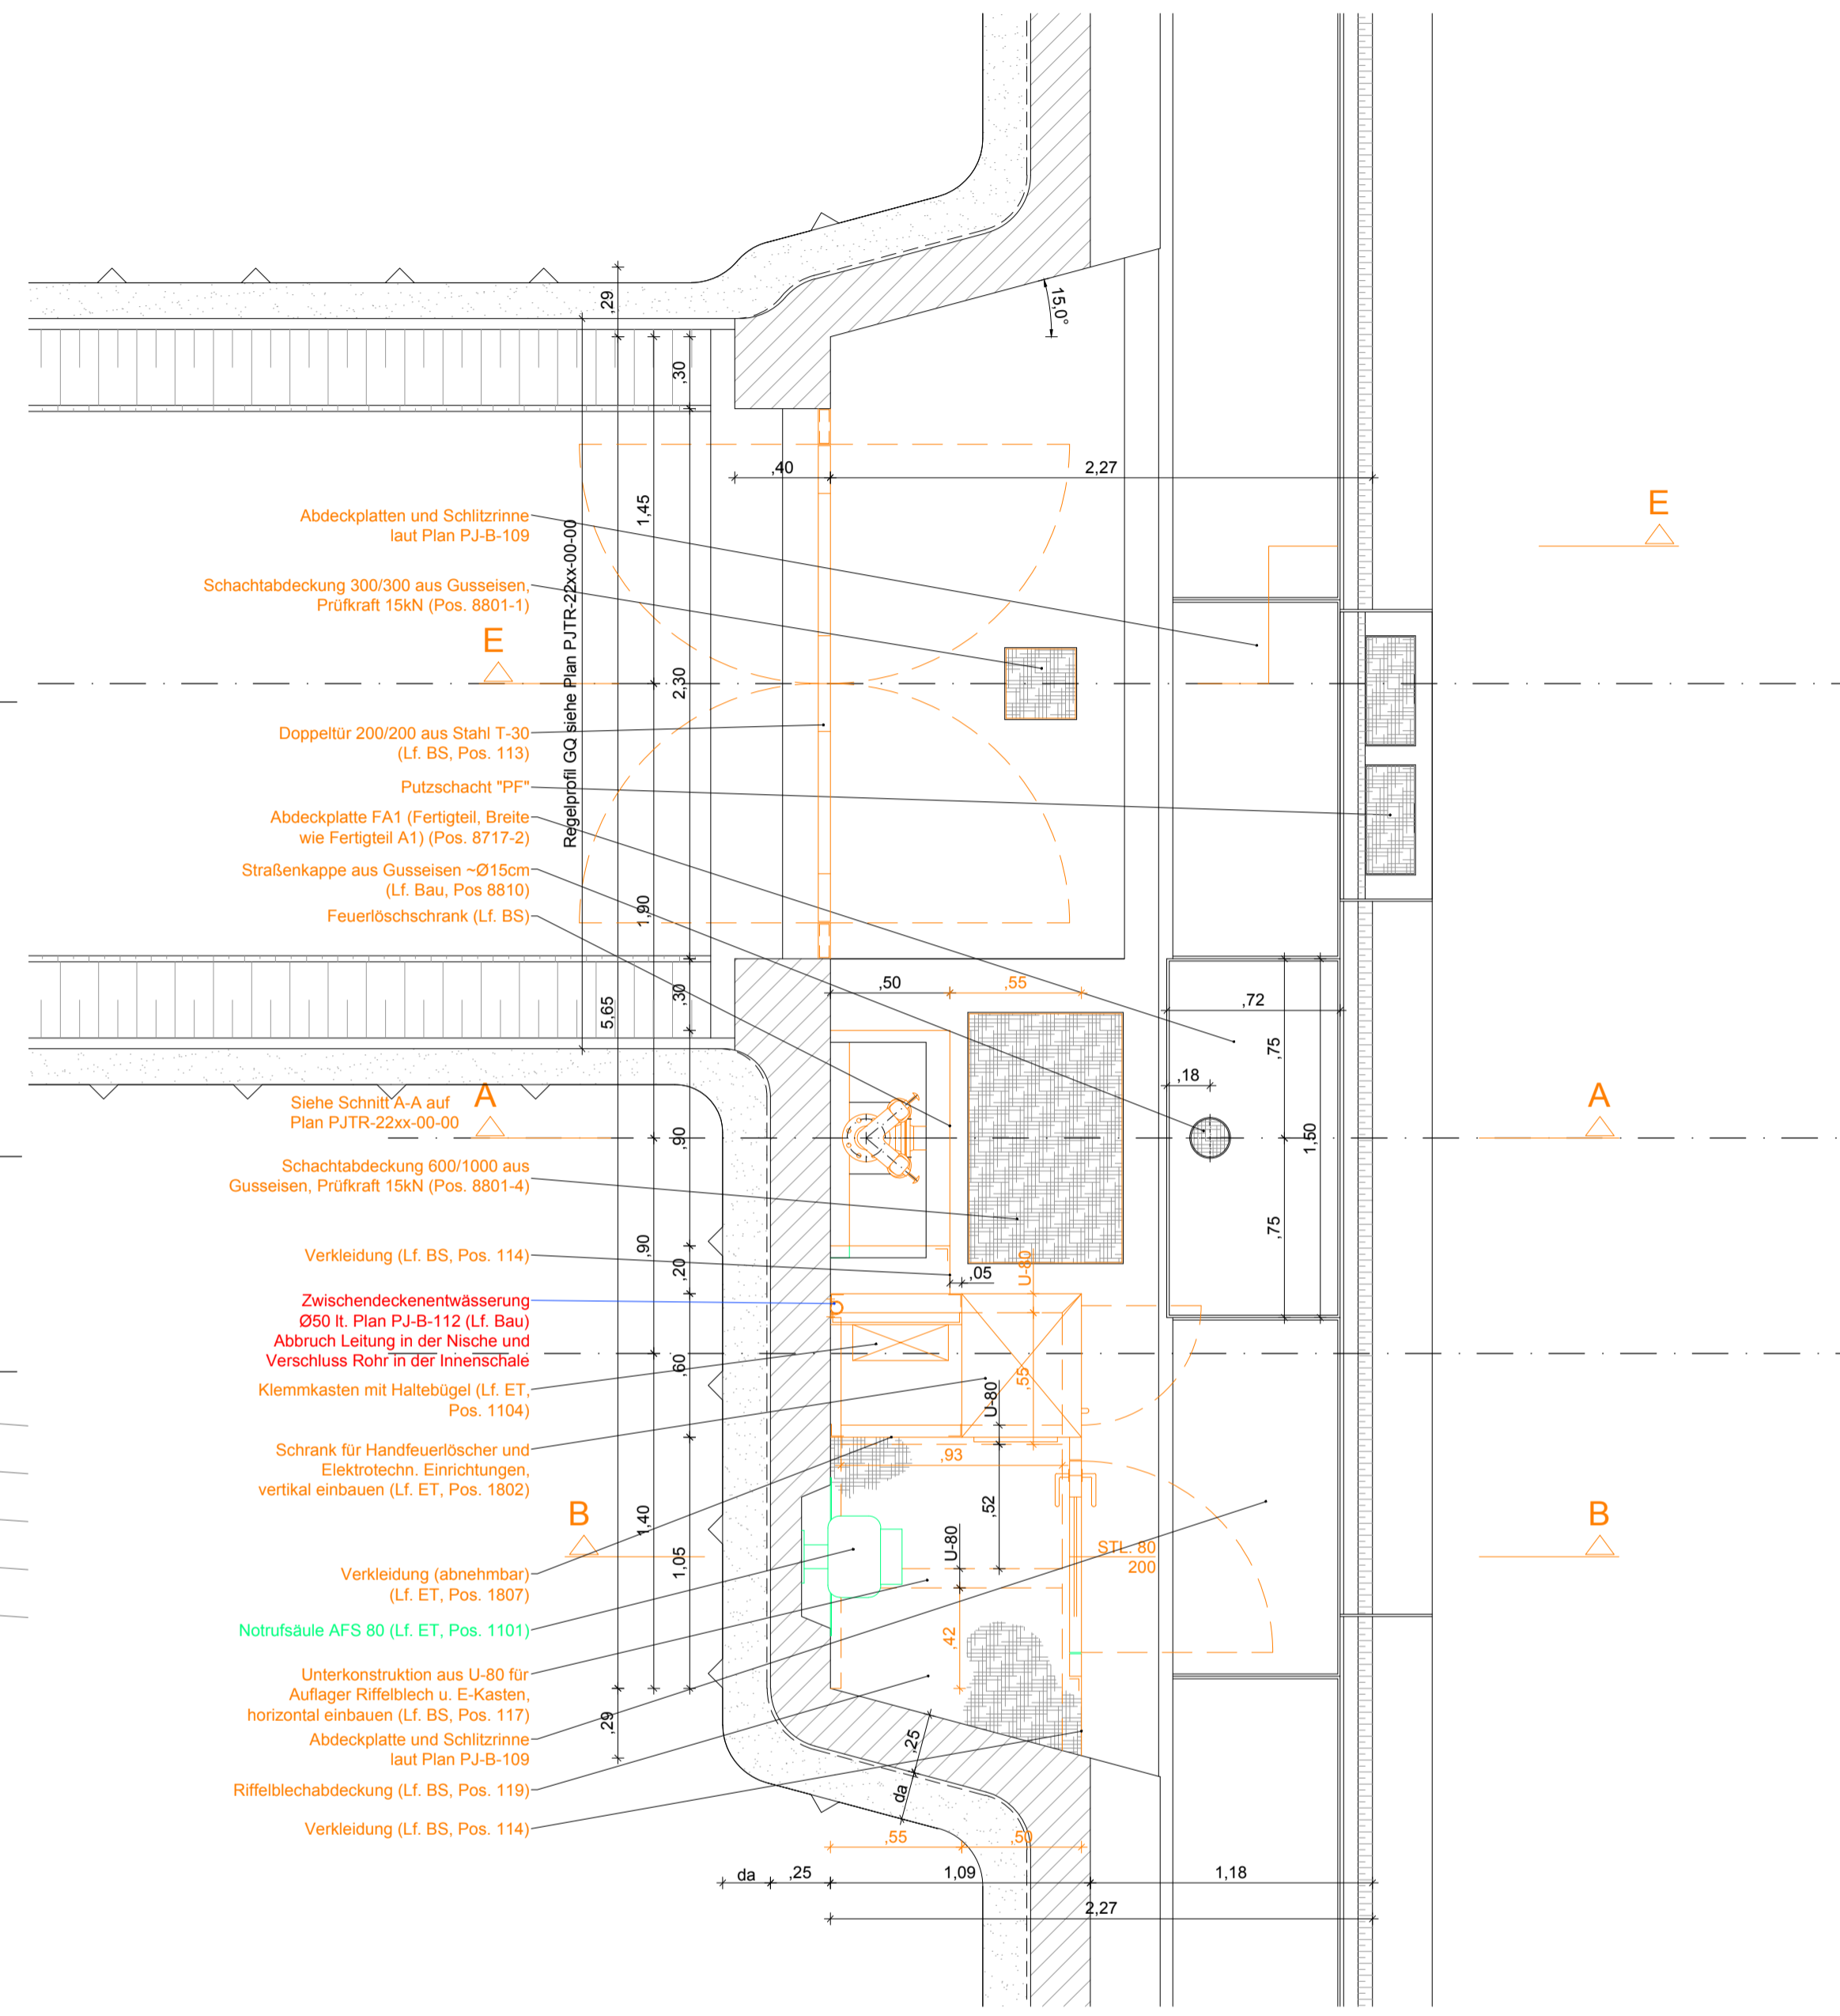

Legende

- Bestand
- Abbruch
- Neubau
- Entwässerung Bestand
- Entwässerung Neubau
- Löschwasser
- Lichtraumprofil
- Einbauten BuS Bestand Abbruch durch AN-BuS
- Einbauten BuS, nicht Teil dieses Auftrags, Darstellung informativ.
- Nachträglicher Tunnelausbruch

Abkürzungsverzeichnis:

- ASN ...Abstellnische
- BG ...Betriebsgebäude
- LÖWA ...Löschwasserleitung
- OBW ...Offene Bauweise
- THE ...Tunnelhauptentwässerung
- * ...Höhen mit dieser Markierung beziehen sich auf den jeweiligen Fahrbahnrand

Anmerkungen:

Die dargestellten Maße im Bestand wurden aus den Bestandsplänen entnommen - es sind die Naturmaße zu nehmen. Bei den Betonfestigkeitsangaben gem. Bestandsplan ist keine Nachhärtung berücksichtigt.

M 1 : 25



Zugehörige Pläne:

6150
6152

ASFİNAG BAU MANAGEMENT GMBH
im Namen der



S 16 Arlberg Schnellstraße
ASt Zams - ASt Landeck West
km 00,000 - 05,536

SICHERHEITSAUSBAU PERJENTUNNEL
AUSFÜHRUNG
PERJENTUNNEL 1.RÖHRE P.J.T.R.

INHALT / PLANTITEL

FLN IM BESTAND
GQ_STUMMEL_BESTAND
GRUNDRISS

ÄNDERUNG	C		
	B		
	A		
TECHNISCHE PLANUNG			LEITUNG
<input checked="" type="checkbox"/> FREIGEgeben <input type="checkbox"/> NICHT FREIGEgeben <input type="checkbox"/> FREIGEgeben MIT ANMERKUNGEN		<input checked="" type="checkbox"/> FREIGEgeben <input type="checkbox"/> NICHT FREIGEgeben <input type="checkbox"/> FREIGEgeben MIT ANMERKUNGEN	 PROJEKTLEITER DI. Lothar Richard
DATUM: 14.12.2018		DATUM: 11.12.2018	
OBA	VERSTÄRKER	AUSFÜHRENDE FIRMA	
<input checked="" type="checkbox"/> FREIGEgeben <input type="checkbox"/> NICHT FREIGEgeben <input type="checkbox"/> FREIGEgeben MIT ANMERKUNGEN	 <input checked="" type="checkbox"/> NICHT ERFORDERLICH <input type="checkbox"/> FREIGEgeben <input type="checkbox"/> FREIGEgeben MIT ANMERKUNGEN	 <input checked="" type="checkbox"/> FREIGEgeben <input type="checkbox"/> NICHT FREIGEgeben <input type="checkbox"/> FREIGEgeben MIT ANMERKUNGEN	 <input checked="" type="checkbox"/> FREIGEgeben <input type="checkbox"/> NICHT FREIGEgeben <input type="checkbox"/> FREIGEgeben MIT ANMERKUNGEN
DATUM: 11.12.2018	DATUM: 2018	DATUM: 03.12.2018	
GEZEICHNET: DATUM: 14.12.2018	HA 14.12.2018	Plannummer ASFİNAG: 30100371/6151-00-00-0-416/P.J.T.R./BI	
GEPROFT: DATUM: 14.12.2018	LAB 14.12.2018	MASSSTAB	PLANNUMMER / REVISION / VERSION:
FLÄCHE: 0,594m x 0,841m = 0,50m²		1:25	6151-00-00

Abweichung vom Bausoll		Abweichung stellt eine Minderkostenforderung dar (ist auszufüllen)
Abweichung vom Bausoll (Abweichungen sind stichwortartig aufzulisten und im Plan direkt zu markieren)		
Mit der gegenständlichen Anordnung gem. Plannummer 30100371/6151-00-00 (0-416/P.J.T.R./BI) wird vom Bausoll <input checked="" type="checkbox"/> NICHT abgewichen <input type="checkbox"/> abgewichen		<input type="checkbox"/> JA <input type="checkbox"/> NEIN
Die Freigabe einer wesentlichen Abweichung vom Bausoll kann nur in einer Partnerschaftssitzung erfolgen.		<input type="checkbox"/> JA <input type="checkbox"/> NEIN
Unterschrift Planer:		Unterschrift OBA: