


BESTANDSPLAN PANNENBUCHT GRUNDRISS

PB_01
M 1:100

Dies ist ein Bestandsplan - für Abbruch und
Neubau siehe Plan Nr. 1307 und 1328.

Aus Bestandspläne:
PJ - B - 200 Sep 1980
PJ - B - 211 Mai 1981
PJ - B - 212 Jun 1981
PJ - B - 214 Nov 1981
PJ - B - 215 Mai 1981
PJ - B - 208 Okt 1980

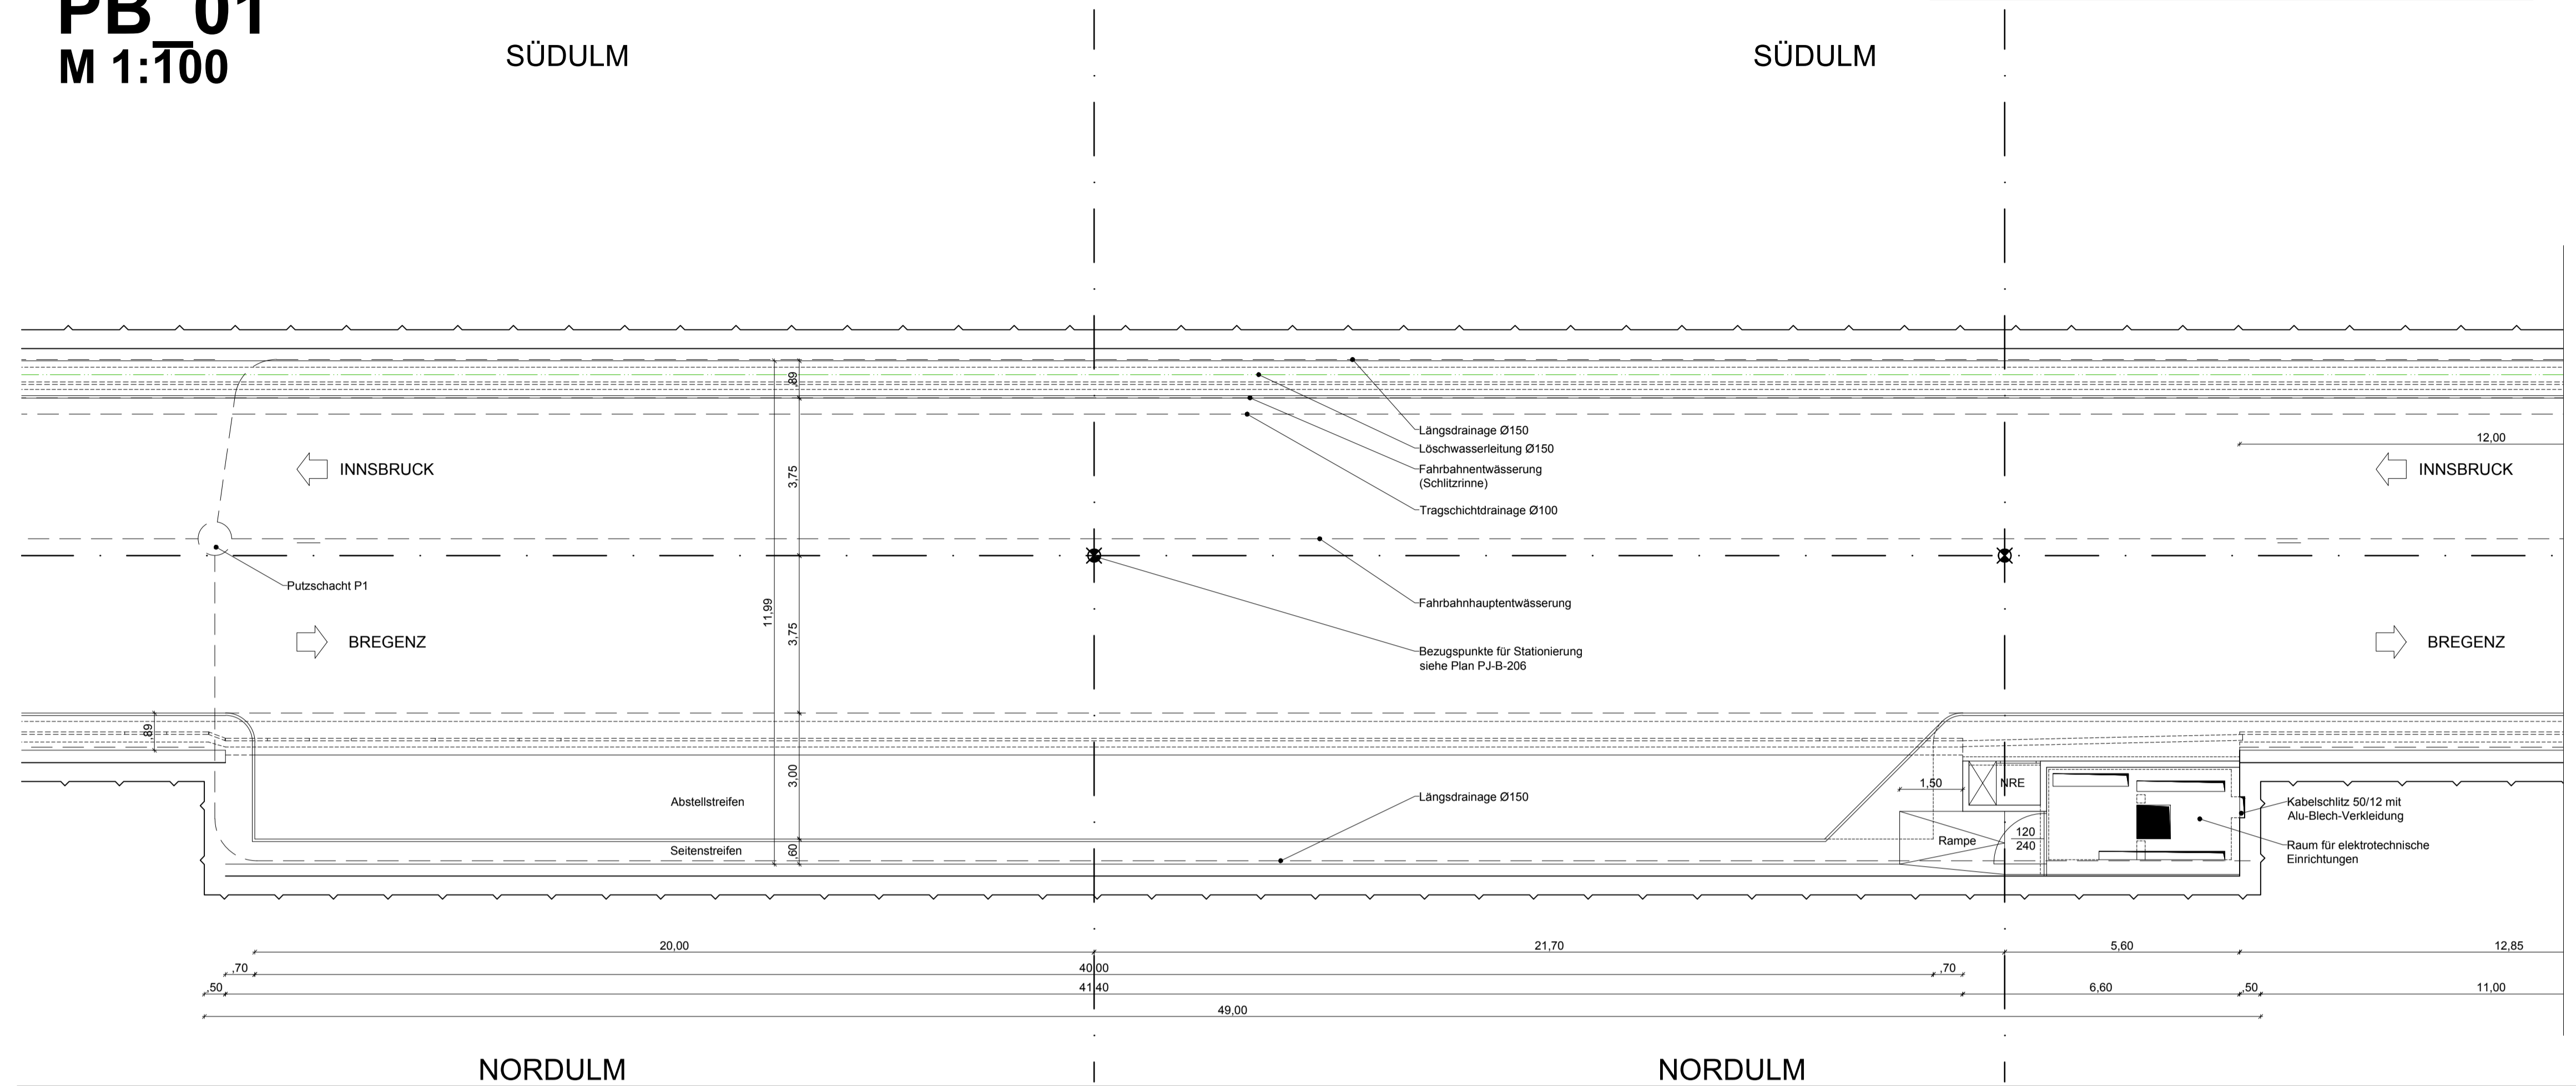

Weiter siehe Grundriss PB_03


Mit der gegenständlichen Anordnung gem. Plannummer	Abweichung vom Bausoll		Abweichung stellt eine Minderkostenforderung dar (ist auszufüllen)
	1. Rev. xx	Beschreibung	
30100371/6382-00-00/0-416/PJTR/BI			<input type="checkbox"/> JA <input type="checkbox"/> NEIN
wird vom Bausoll abgewichen			<input type="checkbox"/> JA <input type="checkbox"/> NEIN
<input checked="" type="checkbox"/> NICHT abgewichen			<input type="checkbox"/> JA <input type="checkbox"/> NEIN
<input type="checkbox"/> abgewichen			<input type="checkbox"/> JA <input type="checkbox"/> NEIN
Die Freigabe einer wesentlichen Abweichung vom Bausoll kann nur in einer Partnerschaftssitzung erfolgen.			
Unterschrift Planer:			Unterschrift OBA:



Zugehörige Pläne:
6307 ...Pannenbucht PB_03, RQ, Grundriss, Bestand + Abbruch und Sanierung
6328 ...Pannenbucht PB_01, RQ, Grundriss, Bestand + Abbruch und Sanierung

BESTANDSPLAN PANNENBUCHT GRUNDRISS

PB_03
M 1:100

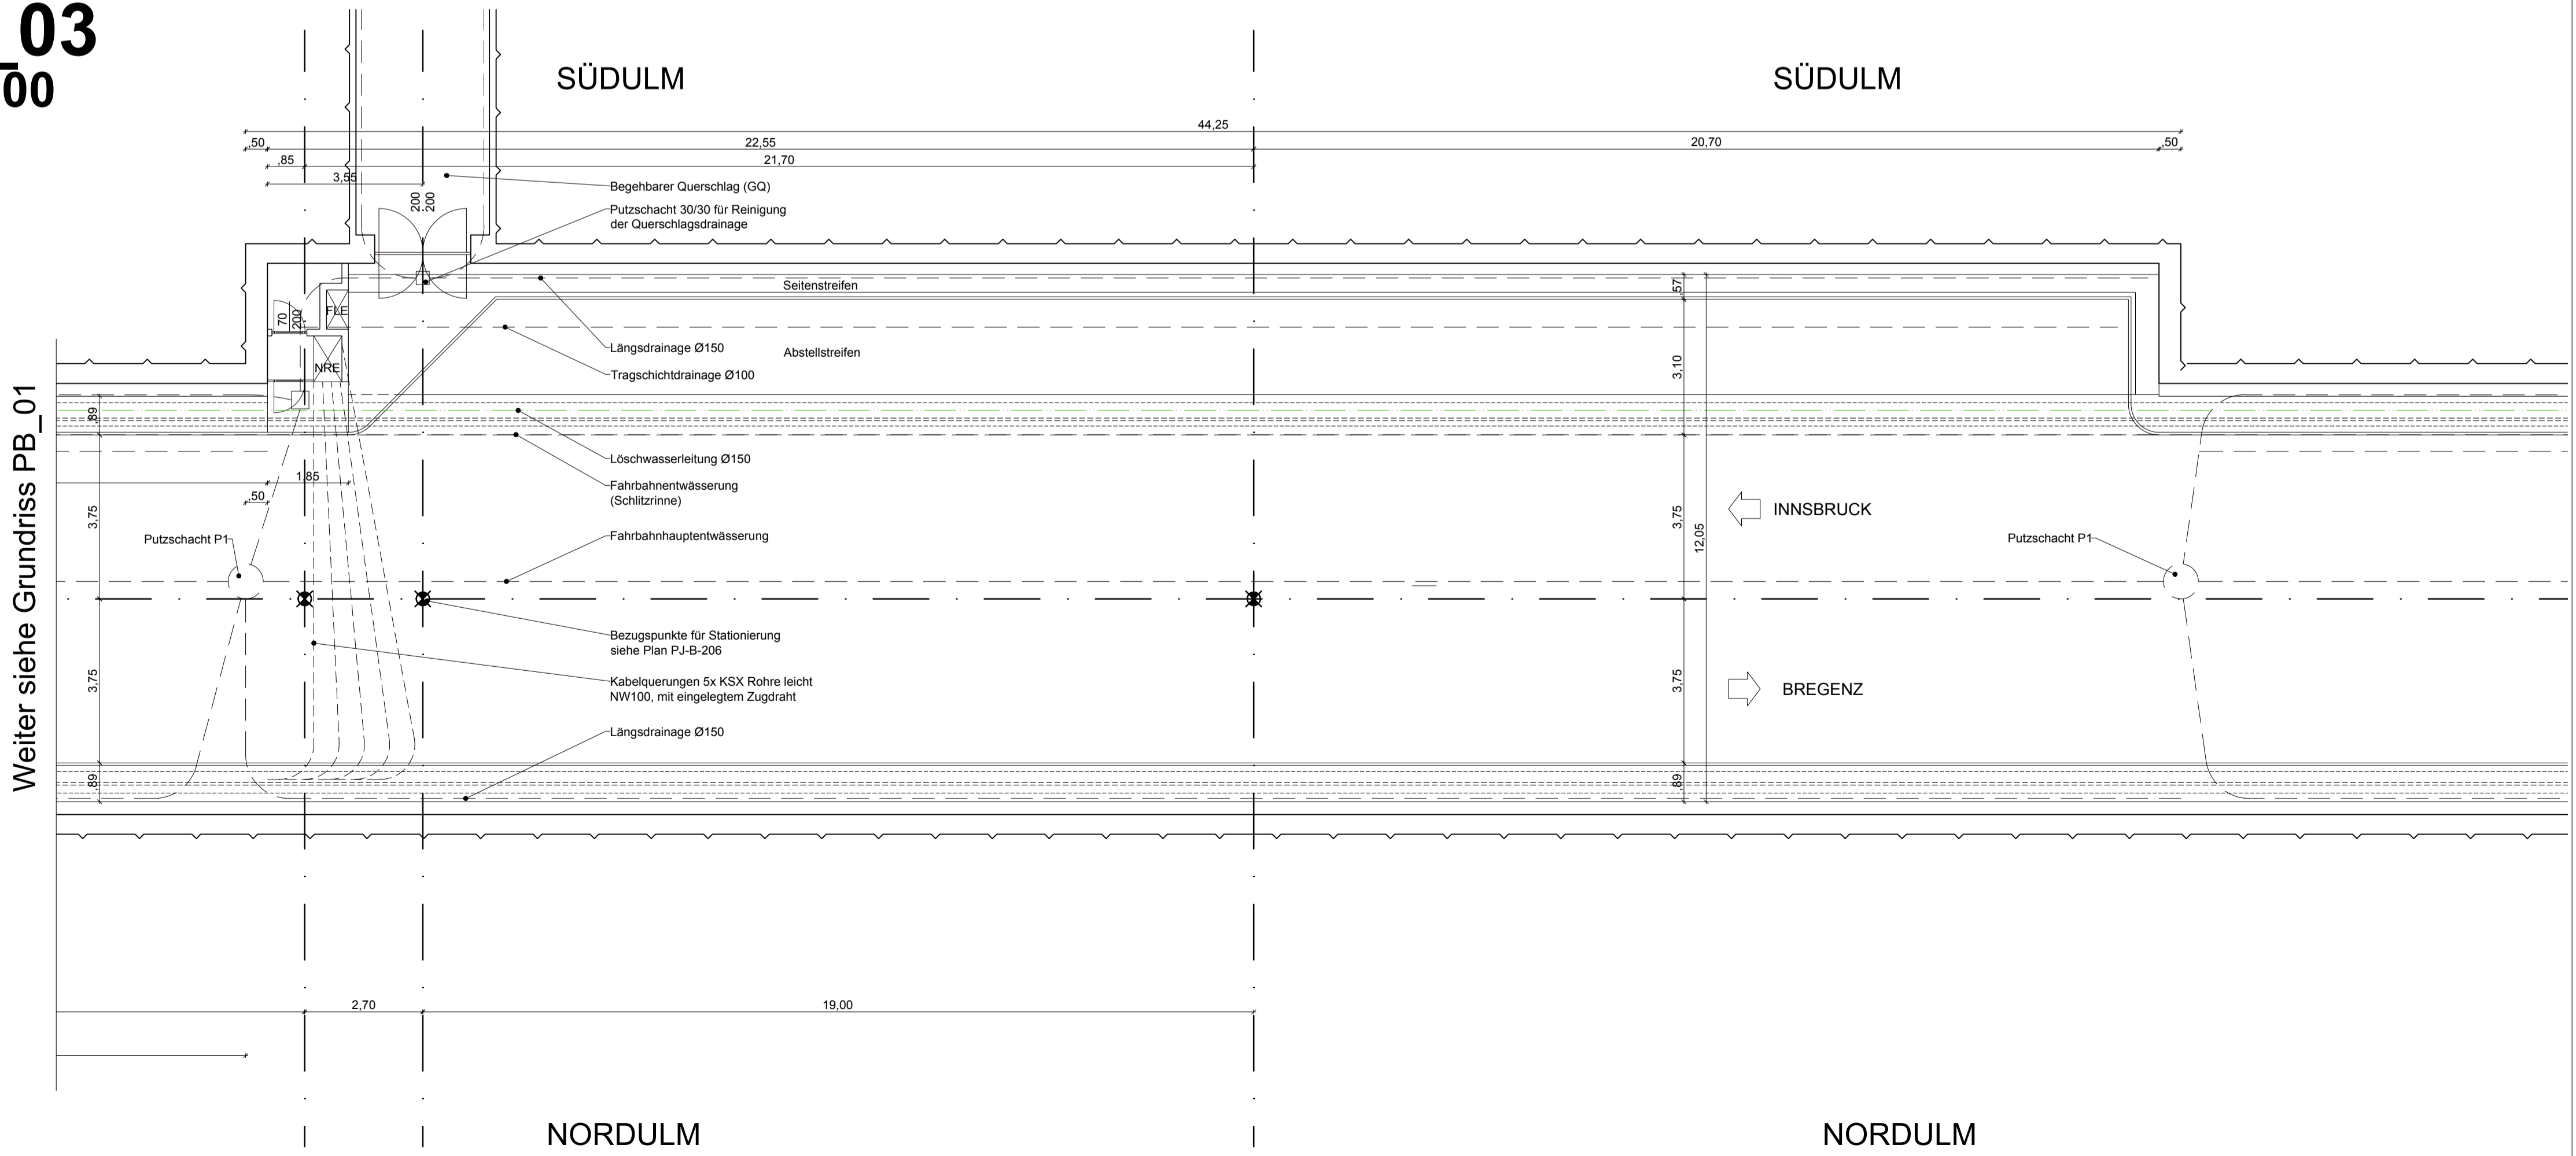

Weiter siehe Grundriss PB_01

ASFINAG BAU MANAGEMENT GMBH
im Namen der



S 16 Arlberg Schnellstraße
ASt Zams - ASt Landeck West
km 00,000 - 05,536

SICHERHEITSAUSBAU PERJENTUNNEL
AUSFÜHRUNG
PERJENTUNNEL 1.RÖHRE PJTR

BESTANDSPLAN PANNENBUCHT GRUNDRISS
PB_01 UND PB_03

ÄNDERUNG	C	B	A
TECHNISCHE PLANUNG			
<input checked="" type="checkbox"/> FREIGEgeben <input type="checkbox"/> NICHT FREIGEgeben <input type="checkbox"/> FREIGEgeben MIT ANMERKUNGEN			
<input checked="" type="checkbox"/> FREIGEgeben <input type="checkbox"/> NICHT FREIGEgeben <input type="checkbox"/> FREIGEgeben MIT ANMERKUNGEN			
DATUM: 28.05.2019		DATUM: 28.05.2019	
OBA: IGT		STATIKER: KMP	
AUSFÜHRENDE FIRMA: BJ			
<input checked="" type="checkbox"/> FREIGEgeben <input type="checkbox"/> NICHT FREIGEgeben <input type="checkbox"/> FREIGEgeben MIT ANMERKUNGEN		<input checked="" type="checkbox"/> NICHT ERFORderlich <input type="checkbox"/> NICHT FREIGEgeben <input type="checkbox"/> FREIGEgeben MIT ANMERKUNGEN	
DATUM: 28.05.2019		DATUM: 06.05.2019	
GEZEICHNET: HJA DATUM: 05.11.2018		Plannummer ASFINAG: 30100371/6382-00-00/0-416/PJTR/BI	
GEPRÜFT: LdB DATUM: 05.11.2018		PLANNUMMER / REVISION / VERSION: 6382-00-00	
FLÄCHE: 0,594m x 0,841m = 0,50m²		MASSSTAB: 1:25	

MUSTERPLAN