


BESTAND + ABBRUCH

RQ TUNNEL OHNE SOHLGEWÖLBE
ABSCHNITT MIT SANIERUNG THE
M 1:50

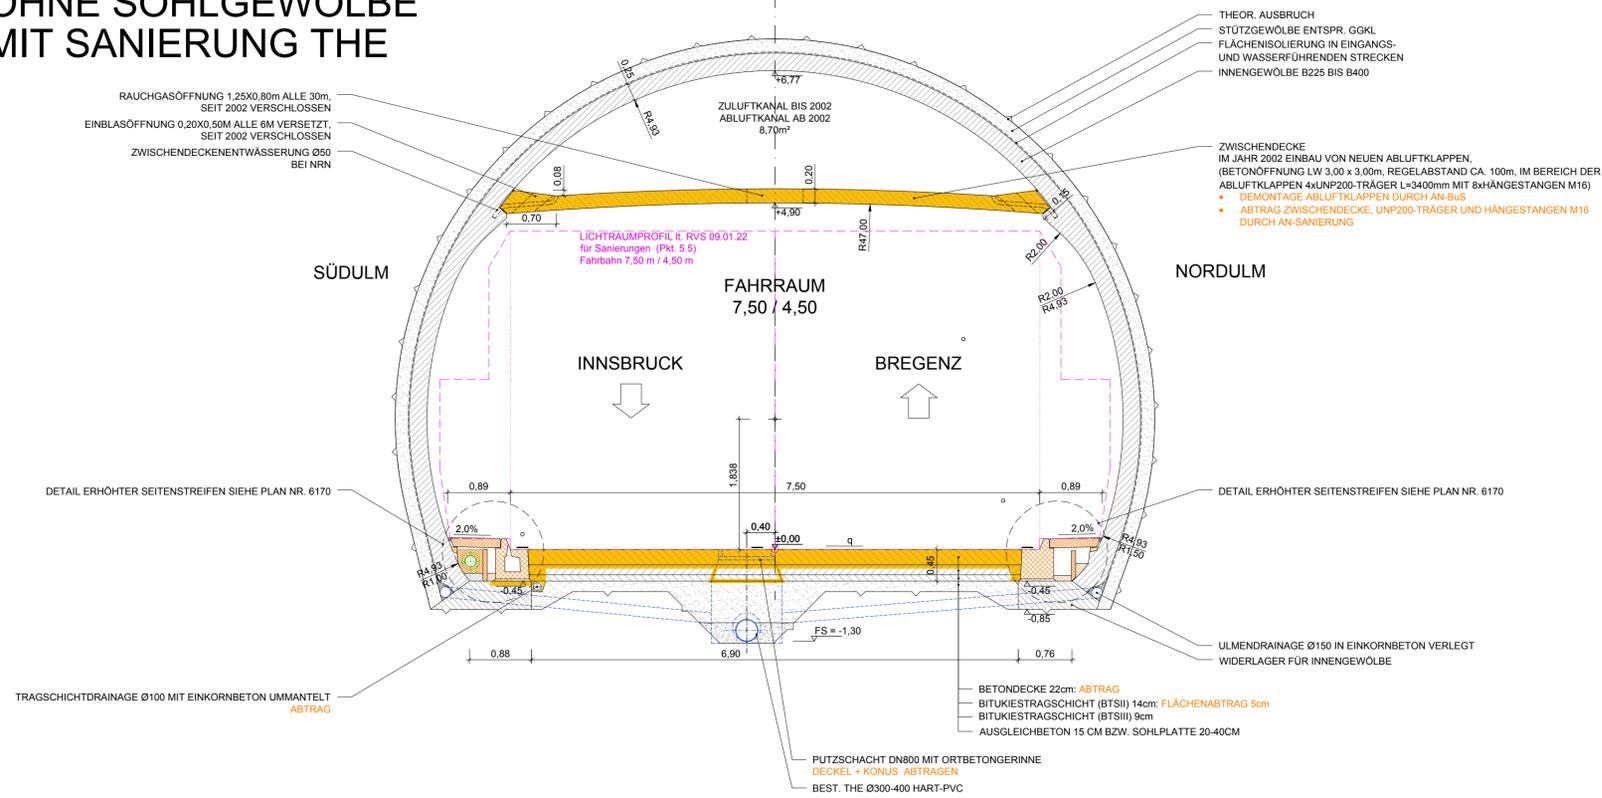

Legende

- Bestand
- Abbruch
- Neubau
- Entwässerung Bestand
- Entwässerung Neubau
- Löschwasser
- Lichtraumprofil
- Einbauten BuS, nicht Teil dieses Auftrags, Darstellung informativ.

- Abkürzungsverzeichnis:
- ASN ... Abstellnische
 - BG ... Betriebsgebäude
 - LÖWA ... Löschwasserleitung
 - OBW ... Offene Bauweise
 - THE ... Tunnelhauptentwässerung
 - * ... Höhen mit dieser Markierung beziehen sich auf den jeweiligen Fahrbandrand


Anmerkungen:
Die dargestellten Maße im Bestand wurden aus den Bestandsplänen entnommen - es sind die Naturmaße zu nehmen. Bei den Betonfestigkeitsangaben gem. Bestandsplan ist keine Nachhärtung berücksichtigt.



Zugehörige Pläne:
6170 ...Detail erhöhter Seitenstreifen
6180 ...RQ Betonsanierung Gewölbequerschnitt, SN0 und SN2

SANIERUNG

RQ TUNNEL OHNE SOHLGEWÖLBE
ABSCHNITT MIT SANIERUNG THE
M 1:50

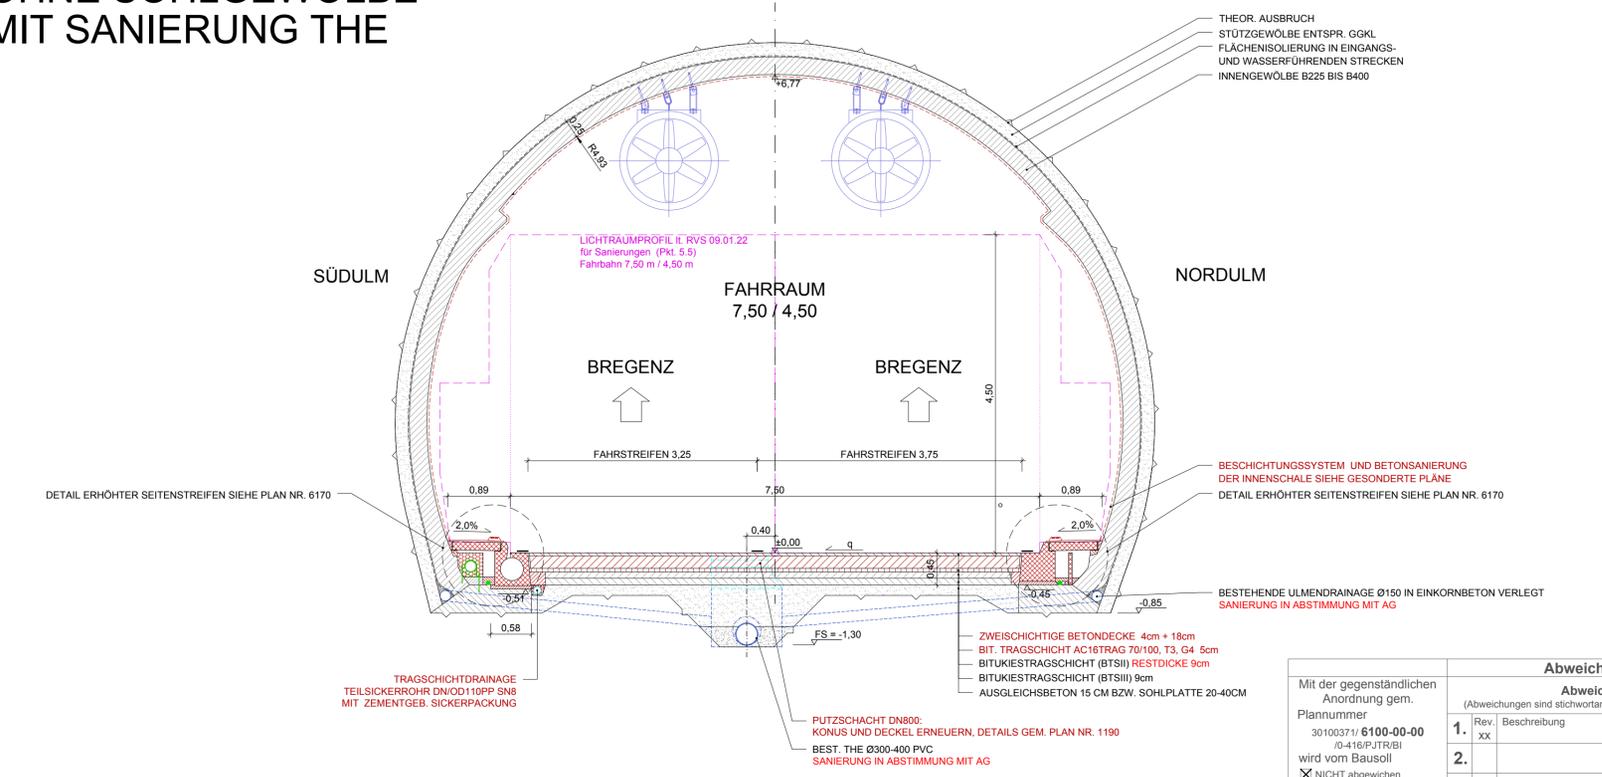

ASFINAG BAU MANAGEMENT GMBH
im Namen der



S 16 Arlberg Schnellstraße
ASt Zams - ASt Landeck West
km 00,000 - 05,536

SICHERHEITSAUSBAU PERJENTUNNEL
AUSFÜHRUNG
PERJENTUNNEL 1.RÖHRE PJTR

RQ-TUNNEL OHNE SOHLGEWÖLBE
ABSCHNITT MIT SANIERUNG THE
BESTAND + ABBRUCH UND SANIERUNG

INHALT / PLANTITEL							
<p>ÄNDERUNG</p> <table border="1"> <tr> <td>C</td> <td></td> </tr> <tr> <td>B</td> <td></td> </tr> <tr> <td>A</td> <td></td> </tr> </table>		C		B		A	
C							
B							
A							
<p>TECHNISCHE PLANUNG</p> <p>BERNARD INGENIEUR</p> <p>DATE: 14.12.2018</p>	<p>PROJEKTLEITUNG</p> <p>ASFINAG BAU MANAGEMENT GMBH A-1030 WIEN, WOODCENTERSTRASSE 19</p> <p>WIDL</p> <p>PROJEKTLEITER DI LOUIS RICHARD</p> <p>DATE: 11.12.2018</p>						
<p>OBA</p> <p>IGT</p> <p>DATE: 11.12.2018</p>	<p>PROJEKTLEITER</p> <p>KMP</p> <p>DATE: 03.12.2018</p>						
<p>GEZEICHNET:</p> <p>DATE: 14.12.2018</p>	<p>Plannummer ASFINAG: 30100371/6100-00-00-0-416/PJTR/BI</p>						
<p>GEPROBT:</p> <p>DATE: 14.12.2018</p>	<p>PLANNUMMER / REVISION / VERSION: 6100-00-00</p>						
<p>FLÄCHE: 0,594m x 0,841m = 0,50m²</p>	<p>MASSSTAB: 1:50</p>						

Abweichung vom Bausoll		Abweichung stellt eine Minderkostenforderung dar (ist auszufüllen)
1.	Rev. xx Beschreibung	<input type="checkbox"/> JA <input type="checkbox"/> NEIN
2.		<input type="checkbox"/> JA <input type="checkbox"/> NEIN
3.		<input type="checkbox"/> JA <input type="checkbox"/> NEIN
4.		<input type="checkbox"/> JA <input type="checkbox"/> NEIN
5.		<input type="checkbox"/> JA <input type="checkbox"/> NEIN