BESTAND + ABBRUCH
RQ LUFTBOGENSTRECKE OST
M 1:50

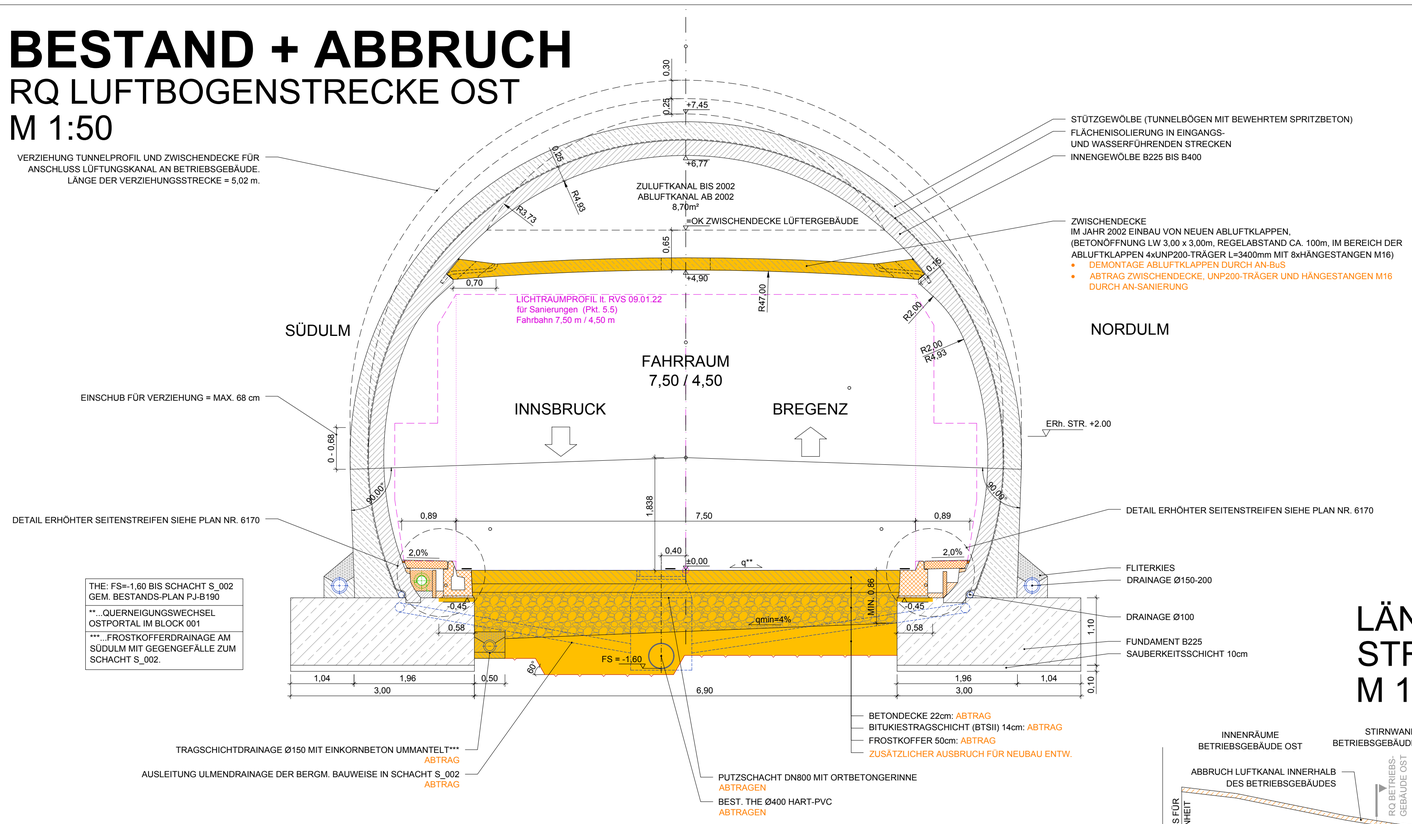

SANIERUNG
RQ LUFTBOGENSTRECKE OST
M 1:50

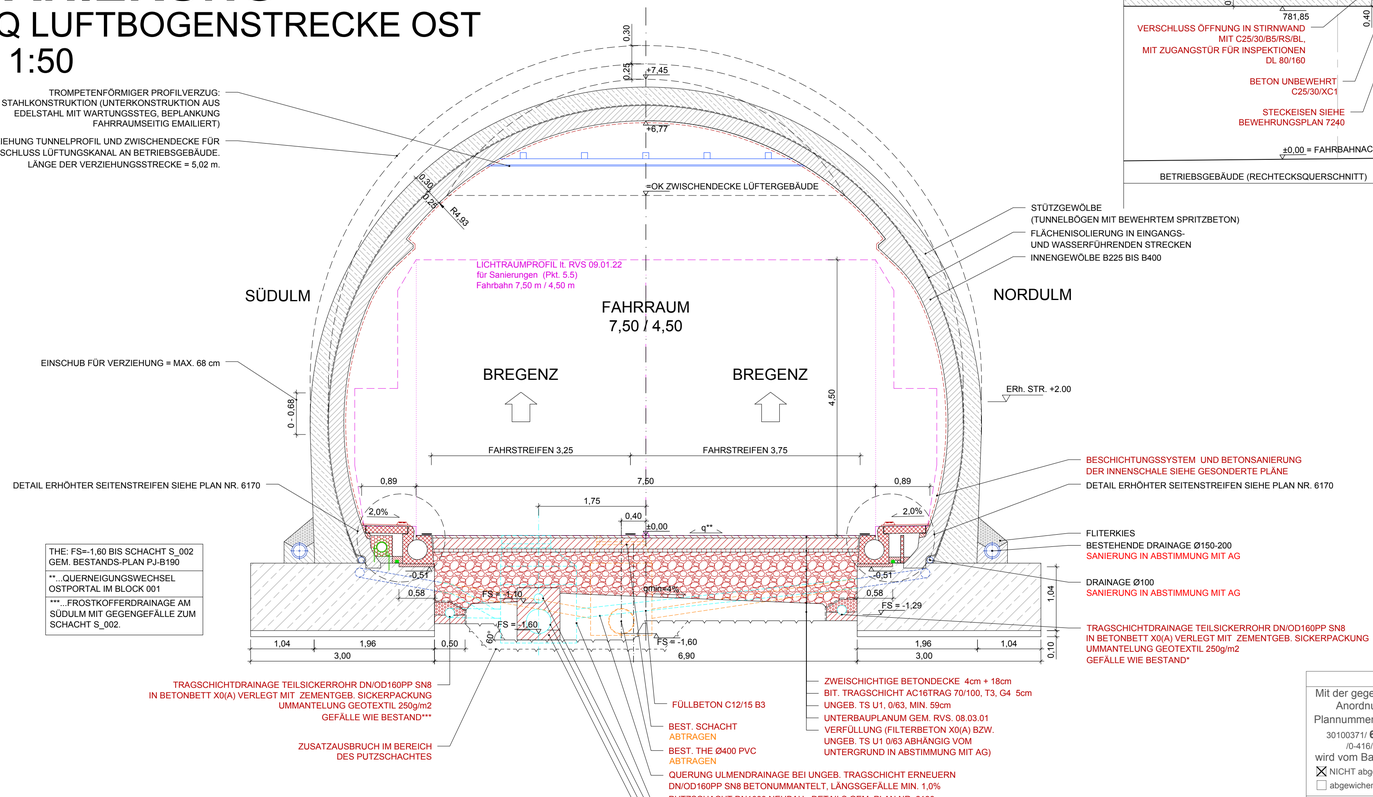

LÄNGENSCHNITT LUFTBOGEN-STRECKE OST, SANIERUNG
M 1:100

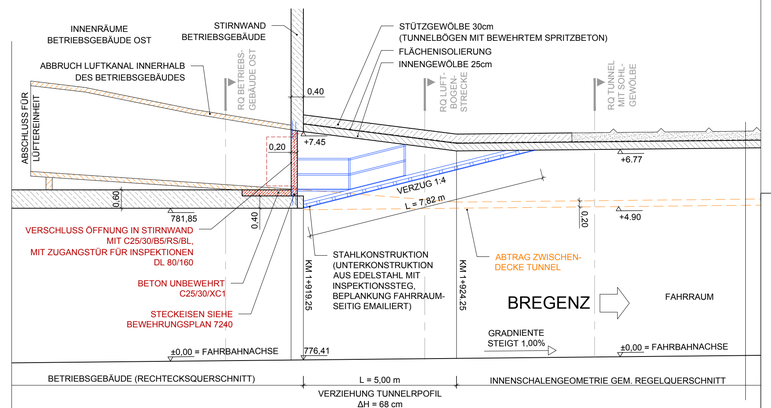

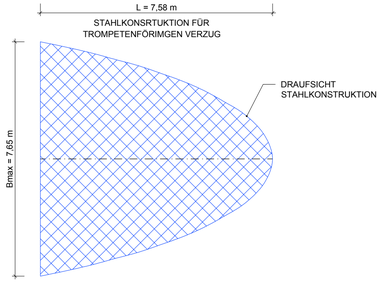

	Abweichung vom Bausoll				Abweichung stellt eine Minderkosten-forderung dar (ist auszufüllen)
Mit der gegenständlichen Anordnung gem. Plannummer 30100371/ **6120-01-00** /0-416/PJTR/BI wird vom Bausoll ☒ NICHT abgewichen ☐ abgewichen	**Abweichung vom Bausoll** (Abweichungen sind stichwortartig aufzulisten und im Plan direkt zu markieren)				
	1.	Rev. XX	Beschreibung		☐ JA ☐ NEIN
	2.				☐ JA ☐ NEIN
	3.				☐ JA ☐ NEIN
Die Freigabe einer wesentlichen Abweichung vom Bausoll kann nur in einer Partnerschaftssitzung erfolgen.	4.				☐ JA ☐ NEIN
	5.				☐ JA ☐ NEIN
Unterschrift Planer:			Unterschrift ÖBA:		

Legende

- Bestand
- Abbruch
- Neubau
- Entwässerung Bestand
- Entwässerung Neubau
- Löschwasser
- Lichtraumprofil
- Einbauten BuS, nicht Teil dieses Auftrags, Darstellung informativ.

Abkürzungsverzeichnis:
ASN ...Abstellnische
BG ...Betriebsgebäude
LÖWA ...Löschwasserleitung
OBW ...Offene Bauweise
THE ...Tunnelhauptentwässerung
* ...Höhen mit dieser Markierung beziehen sich auf den jeweiligen Fahrbahnrand

Anmerkungen:
Die dargestellten Maße im Bestand wurden aus den Bestandsplänen entnommen - es sind die Naturmaße zu nehmen. Bei den Betonfestigkeitsangaben gem. Bestandsplan ist keine Nachhärtung berücksichtigt.

M 1 : 50
1m 0 1m 5m
M 1 : 100
5m 0 5m 10m

Zugehörige Pläne:
6170 ...Detail erhöhter Seitenstreifen
6180 ...RQ Betonsanierung Gewölbequerschnitt, SN0 und SN2
7240 ...Bewehrungsplan

ASFINAG BAU MANAGEMENT GMBH
im Namen der
ASFINAG

PROJEKT
S 16 Arlberg Schnellstraße
ASt Zams - ASt Landeck West
km 00,000 - 05,536

SICHERHEITSAUSBAU PERJENTUNNEL

AUSFÜHRUNG
PERJENTUNNEL 1.RÖHRE PJTR

INHALT / PLANTITEL
RQ-LUFTBOGENSTRECKE OST
BESTAND + ABBRUCH UND SANIERUNG

	C	
	B	
26.04.2019	01	Wandstärke für Verschlusswand geändert

TECHNISCHE PLANUNG: BERNARD INGENIEURE ☒ FREIGEGEBEN ☐ NICHT FREIGEGEBEN ☐ FREIGEGEBEN MIT ANMERKUNGEN DATUM: 14.12.2018

BAUOBJEKTLEITUNG: ASFINAG BAU MANAGEMENT GMBH, A-1030 WIEN, MODECENTERSTRASSE 16 ☒ FREIGEGEBEN ☐ NICHT FREIGEGEBEN ☐ FREIGEGEBEN MIT ANMERKUNGEN DATUM: 11.12.2018 PROJEKTLEITER DI Loidl Richard

ÖBA: IGT ☒ FREIGEGEBEN ☐ NICHT FREIGEGEBEN ☐ FREIGEGEBEN MIT ANMERKUNGEN DATUM: 11.12.2018

STATIKER: KMP ZIVILTECHNIKER FÜR BAUWESEN ☒ NICHT ERFORDERLICH ☐ FREIGEGEBEN ☐ FREIGEGEBEN MIT ANMERKUNGEN DATUM: __.__.201_

AUSFÜHRENDE FIRMA: BLT Bauunternehmung ☒ FREIGEGEBEN ☐ NICHT FREIGEGEBEN ☐ FREIGEGEBEN MIT ANMERKUNGEN DATUM: 03.12.2018

GEZEICHNET: HeA DATUM: 14.12.2018
GEPRÜFT: LaB DATUM: 14.12.2018
FLÄCHE: 0,594m x 0,841m = 0,50m²
MASSSTAB: 1:50 1:100
PLANNUMMER / REVISION / VERSION: 6120-01-00
Plannummer ASFINAG: 30100371/**6120-01-00**/0-416/PJTR/BI

MUSTERPLAN

© ASFINAG P:\BIA1\P01046\120_Ausführungsphase\03_Pläne\01_Arbeitsexemplare\PJTR_RQ_TU+OBW_Rev04.dwg