LAGEPLAN
SÜDSEITIGER FAHRBAHNRAND
OFFENE BAUWEISE WEST
M 1:25

Mit der gegenständlichen Anordnung gem. Plannummer 3010031-7153-01-00 (I-4.16/P.27/6/B) wird vom Bausoll	Abweichung vom Bausoll			Abweichung stellt eine Mündungsfeld-Änderung dar (ist auszufüllen)
	Abweichung vom Bausoll (Abweichungen sind sachverständig aufzuzeichnen und im Plan direkt zu markieren)			
	1.	Rev. / Kl.	Beschreibung	☐ JA ☐ NEIN
	2.			☐ JA ☐ NEIN
	3.			☐ JA ☐ NEIN
	4.			☐ JA ☐ NEIN
	5.			☐ JA ☐ NEIN
☒ NICHT abgewichen ☐ abgewichen				
Die Freigabe einer wesentlichen Abweichung vom Bausoll kann nur in einer Partnerschaftssitzung erfolgen.				
Unterschrift Planer:			Unterschrift ÖBA:	

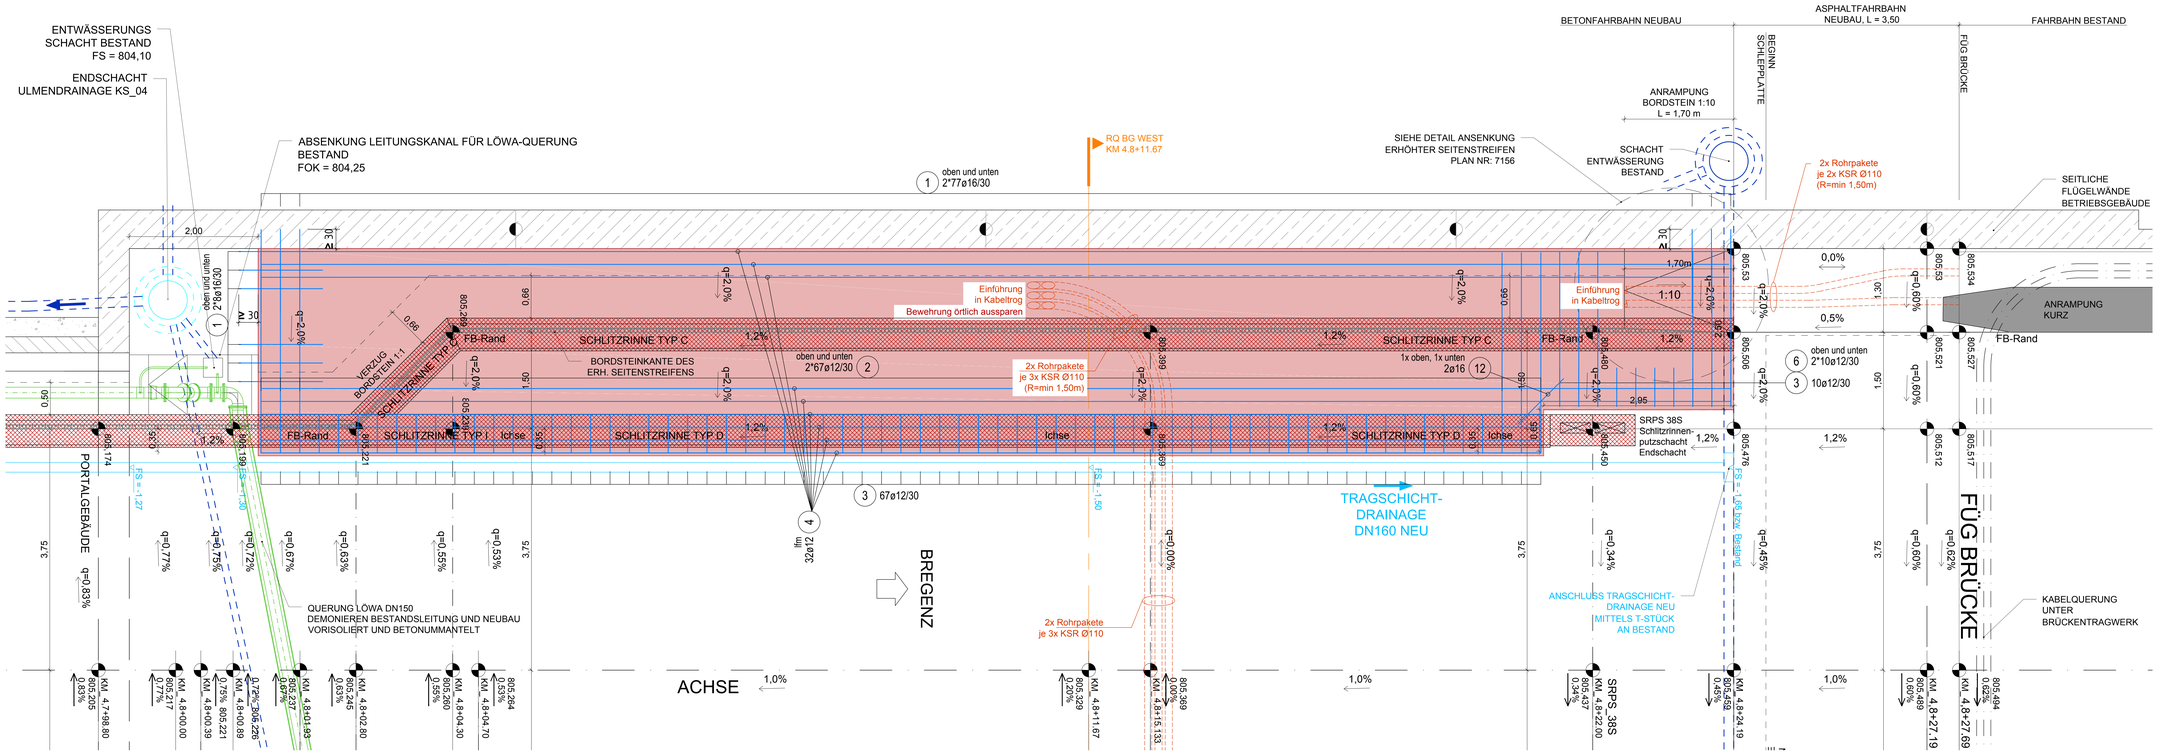

Legende

- Bestand
- Abbruch
- Neubau
- Entwässerung Bestand
- Entwässerung Neubau
- Löschwasser
- Lichtraumprofil
- Einbauten BuS, nicht Teil dieses Auftrags, Darstellung informativ.

Abkürzungsverzeichnis:
ASN ...Abseilnische
BG ...Betriebsgebäude
LÖWA ...Löschwasserleitung
OBW ...Offene Bauweise
THE ...Tunnelhauptentwässerung
* ...Höhen mit dieser Markierung beziehen sich auf den jeweiligen Fahrbahnrand

Anmerkungen:
Die dargestellten Maße im Bestand wurden aus den Bestandsplänen entnommen - es sind die Naturmaße zu nehmen. Bei den Betonfestigkeitsangaben gem. Bestandsplan ist keine Nachhärtung berücksichtigt.

AUSZÜGE UND STAHLLISTE AUF PLAN 7155!

M 1 : 25
1m 0 1m 2m 2.5m

Zugehörige Pläne:
7154 6030 ff.
7155
7156

ASFINAG BAU MANAGEMENT GMBH
im Namen der
ASFINAG

PROJEKT
S 16 Arlberg Schnellstraße
ASt Zams - ASt Landeck West
km 00,000 - 05,536

SICHERHEITSAUSBAU PERJENTUNNEL
AUSFÜHRUNG
PERJENTUNNEL 1.RÖHRE WEST

INHALT / PLANOTITEL
OFFENE BAUWEISE WEST
FUNDAMENTVERBESSERUNGEN
LAGEPLAN
SÜDSEITIGER FAHRBAHNRAND
SCHALUNG UND BEWEHRUNG

	C	
	B	
26.04.2019	B1	Führung KSR unter Fahrbahn ge

GEZEICHNET: DATUM:
GEPRÜFT: DATUM: 26.04.2019
FLÄCHE: 0,594m x 1,050m = 0,624m²
Plannummer ASFINAG: 3010031-7153-01-00(I-4.16/P.27/6/B)
MAßSTAB: 1:25
PLANNUMMER / REVISION / VERSION: 7153-01-00

MUSTERPLAN

© ASFINAG Bau Management GmbH
Erstellt am 26.04.2019 von Richard Lukas (ASFINAG BAU MANAGEMENT GMBH)
Plan-Typ: PROJEKTPLAN
Plan-Name: 7153-01-00 S 16 Arlberg Schnellstraße, Ausführungsplanung/03_Plan/01_Abschlussplan/plan/107_Bewehrung Sicherung OBW-West/FJ18_OBW